

COMMUNE DE SAINT-SAUVEUR

Document arrêté

PLAN LOCAL D'URBANISME

5. Annexes


5.3 Schéma des réseaux d'eau et d'assainissement

5.3.2 Plans du réseau d'assainissement

Pièce n°5.3.2

Arrêté par délibération du
Conseil Municipal : 05/11/2024

Approuvé par délibération du
Conseil Municipal :

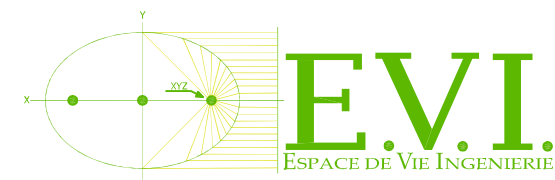

Commune de SAINT SAUVEUR

Schéma Directeur d'Assainissement
Plan de récolement des réseaux d'assainissement

Echelle : 1/1000


BP 9, 33 Av. Pasteur, 70250 RONCHAMP Tél: 03 84 20 72 27 Fax: 03 84 20 72 26




Numéro de dossier		Suivi des indices		Designé par	Stade
Indices	Date	Modifications		A.G.	(A/R, P/R, C/R)
A					

LEGENDE :

- Plaque
- Regard
- Grille
- Grille-avaloir
- Réseau unitaire
- Ancien réseau unitaire
- Réseau eaux usées
- Réseau eaux pluviales
- Réseau incertain
- Fossé
- Déversoir d'orage
- Habitation non raccordée
- Fontaine raccordée au réseau unitaire
- Fontaine non raccordée au réseau unitaire
- Point de rejet

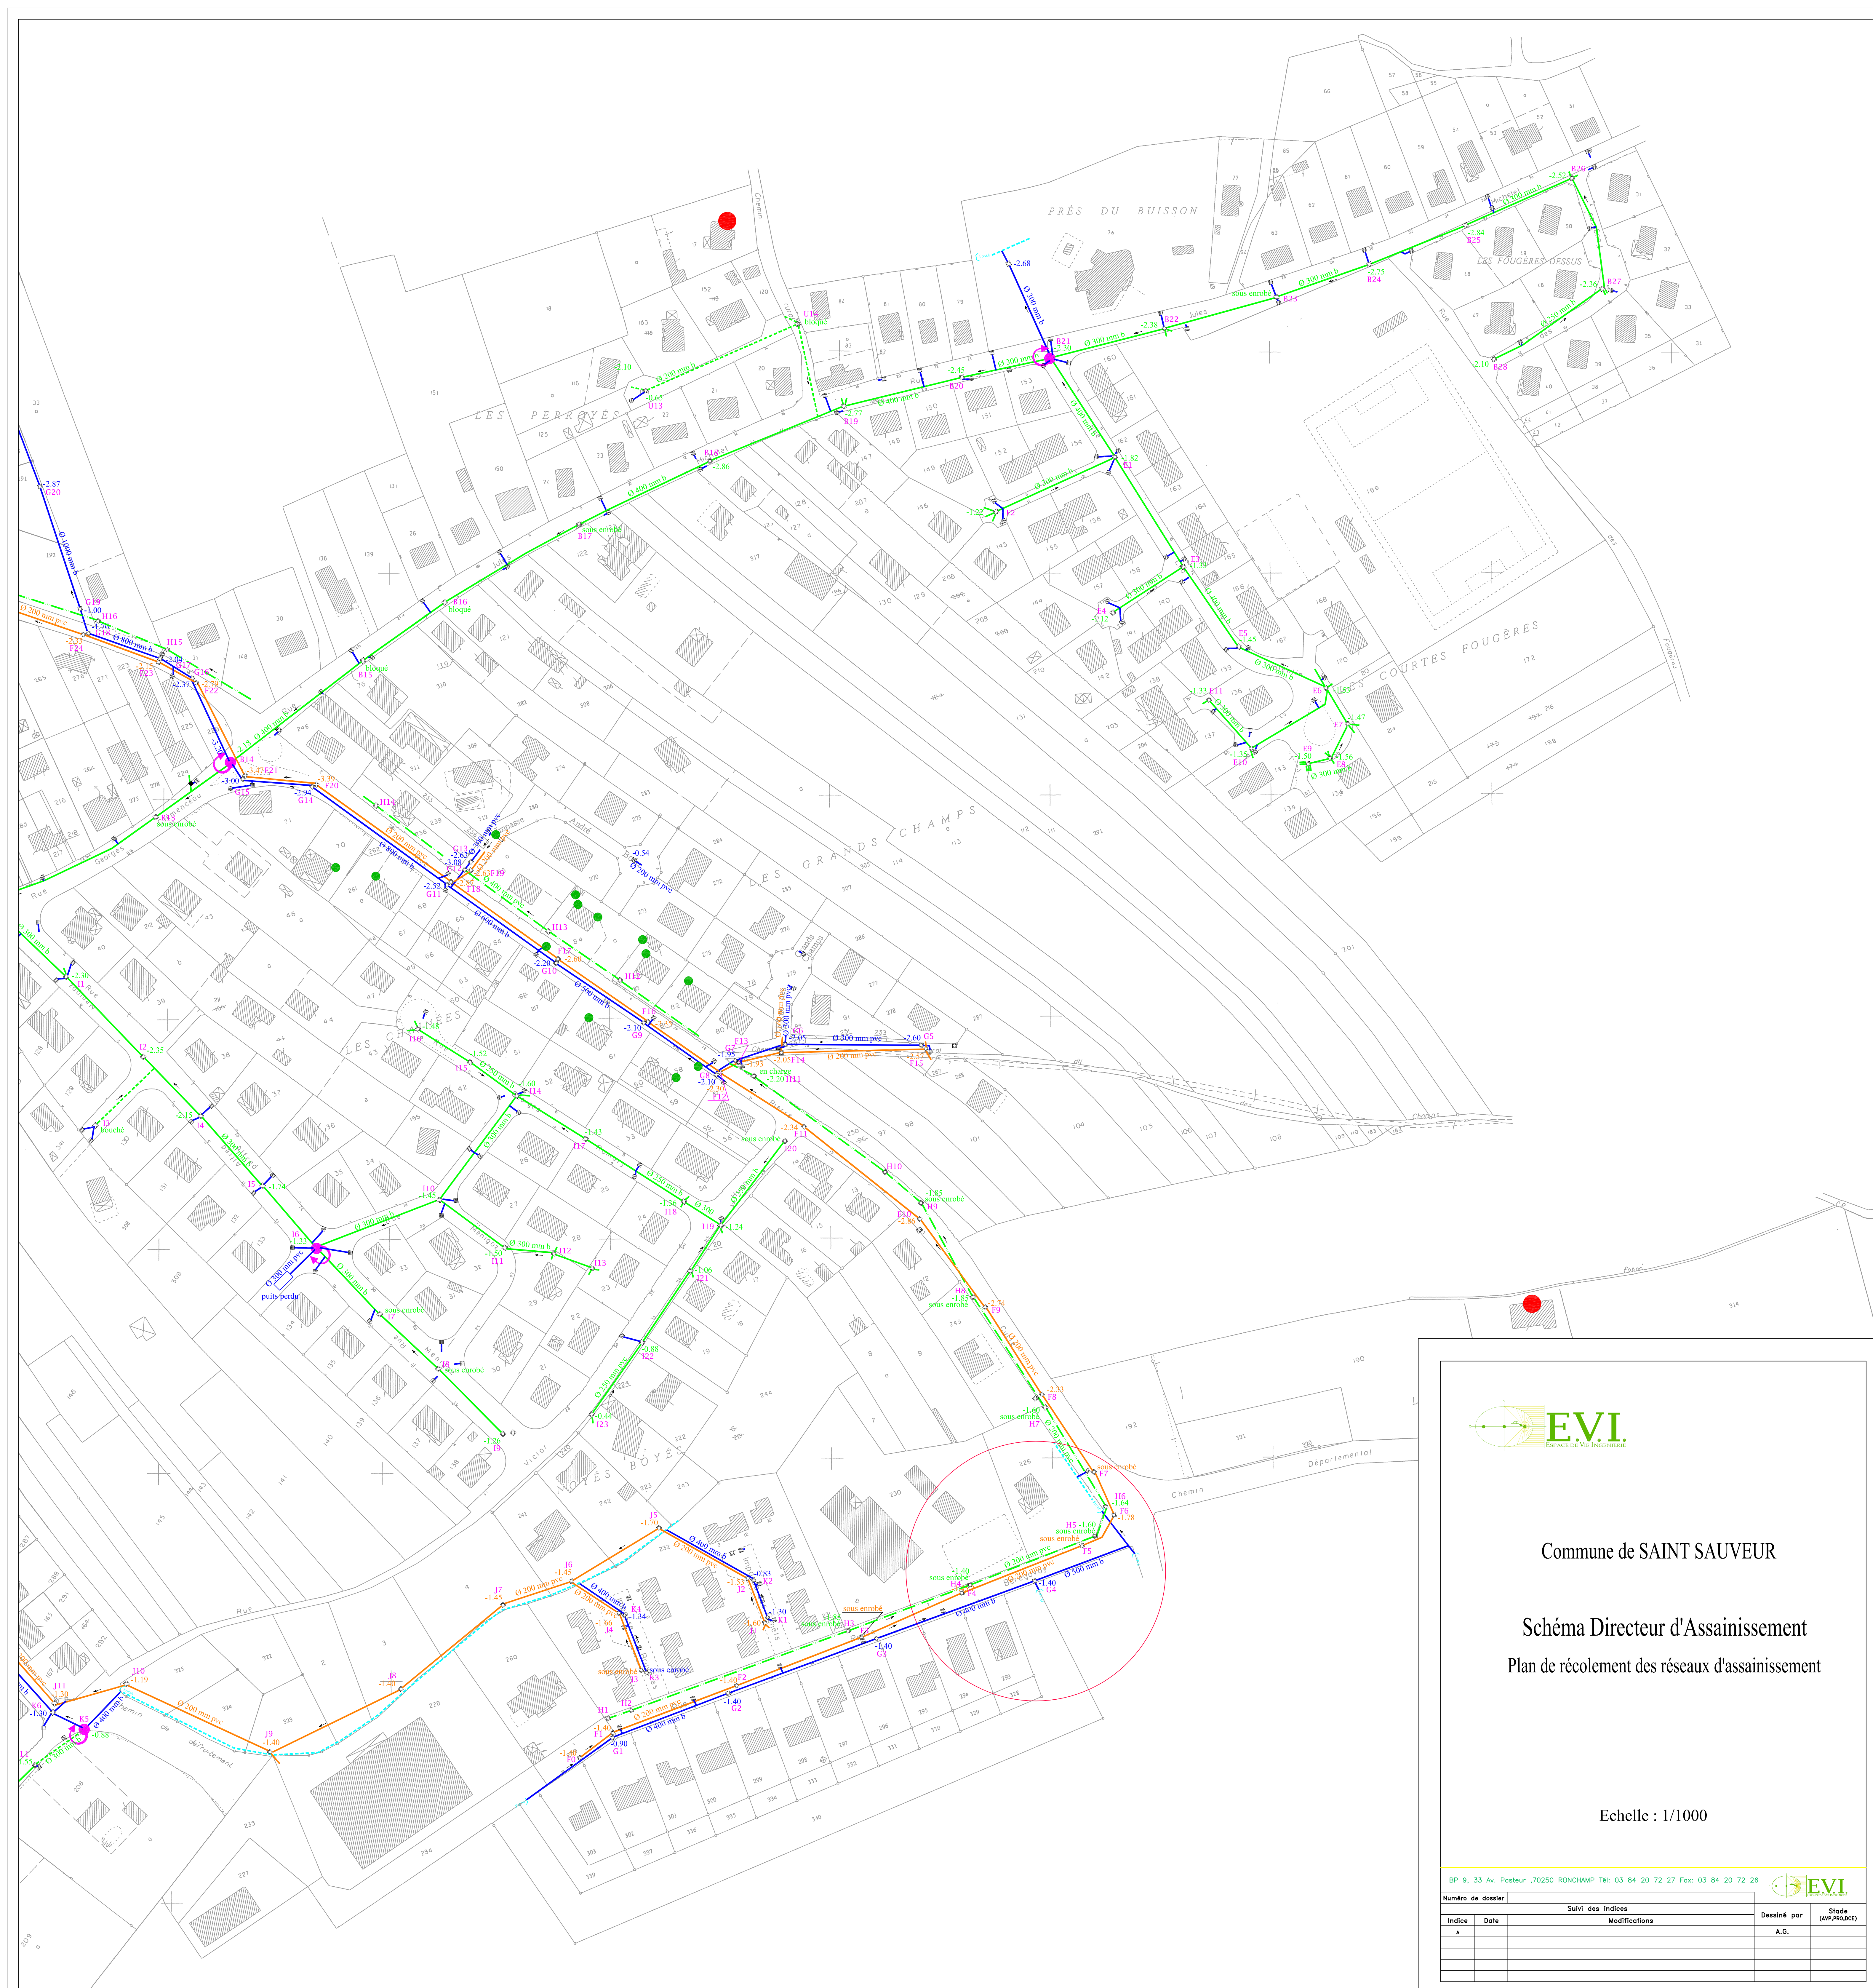

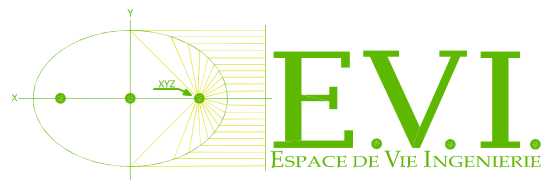


Commune de SAINT SAUVEUR

Schéma Directeur d'Assainissement
Plan de récolement des réseaux d'assainissement

Echelle : 1/1000

BP 9, 33 Av. Posteur, 70250 RONCHAMP Tél: 03 84 20 72 27 Fax: 03 84 20 72 26

BP 9, 33 Av. Posteur ,70250NONCHAMP Tél: 03 84 20 72 27 Fax: 03 84 20 72 26						EVI
Numéro de dossier		Suivi des indices			Dessiné par	Stade (en project)
Indice	Date	Modifications		A.G.		

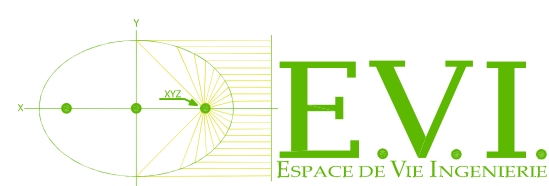

Commune de SAINT SAUVEUR

Schéma Directeur d'Assainissement
Plan de récolement des réseaux d'assainissement

Echelle : 1/1000

BP 9, 33 Av. Posteur, 70250 RONCHAMP Tél: 03 84 20 72 27 Fax: 03 84 20 72 26



Numéro de dossier		Suivi des Indices		Dessiné par	Photo (annexes)
Indice	Date	Modifications	A.G.		

- LEGENDE :
- Plaque
 - Régard
 - Grille
 - Grille-avaloir
 - Réseau unitaire
 - Ancien réseau unitaire
 - Réseau eaux usées
 - Réseau eaux pluviales
 - Réseau incertain
 - Fosse
 - Déversoir d'orage
 - Habitation non raccordée
 - Fontaine raccordée au réseau unitaire
 - Fontaine non raccordée au réseau unitaire
 - Points de rejet

