


**Plan coté issu du dossier de demande d'autorisation de surélévation du barrage sur la vienne à
Brignac révisé par les relevés topographiques réalisés par un expert géomètre**

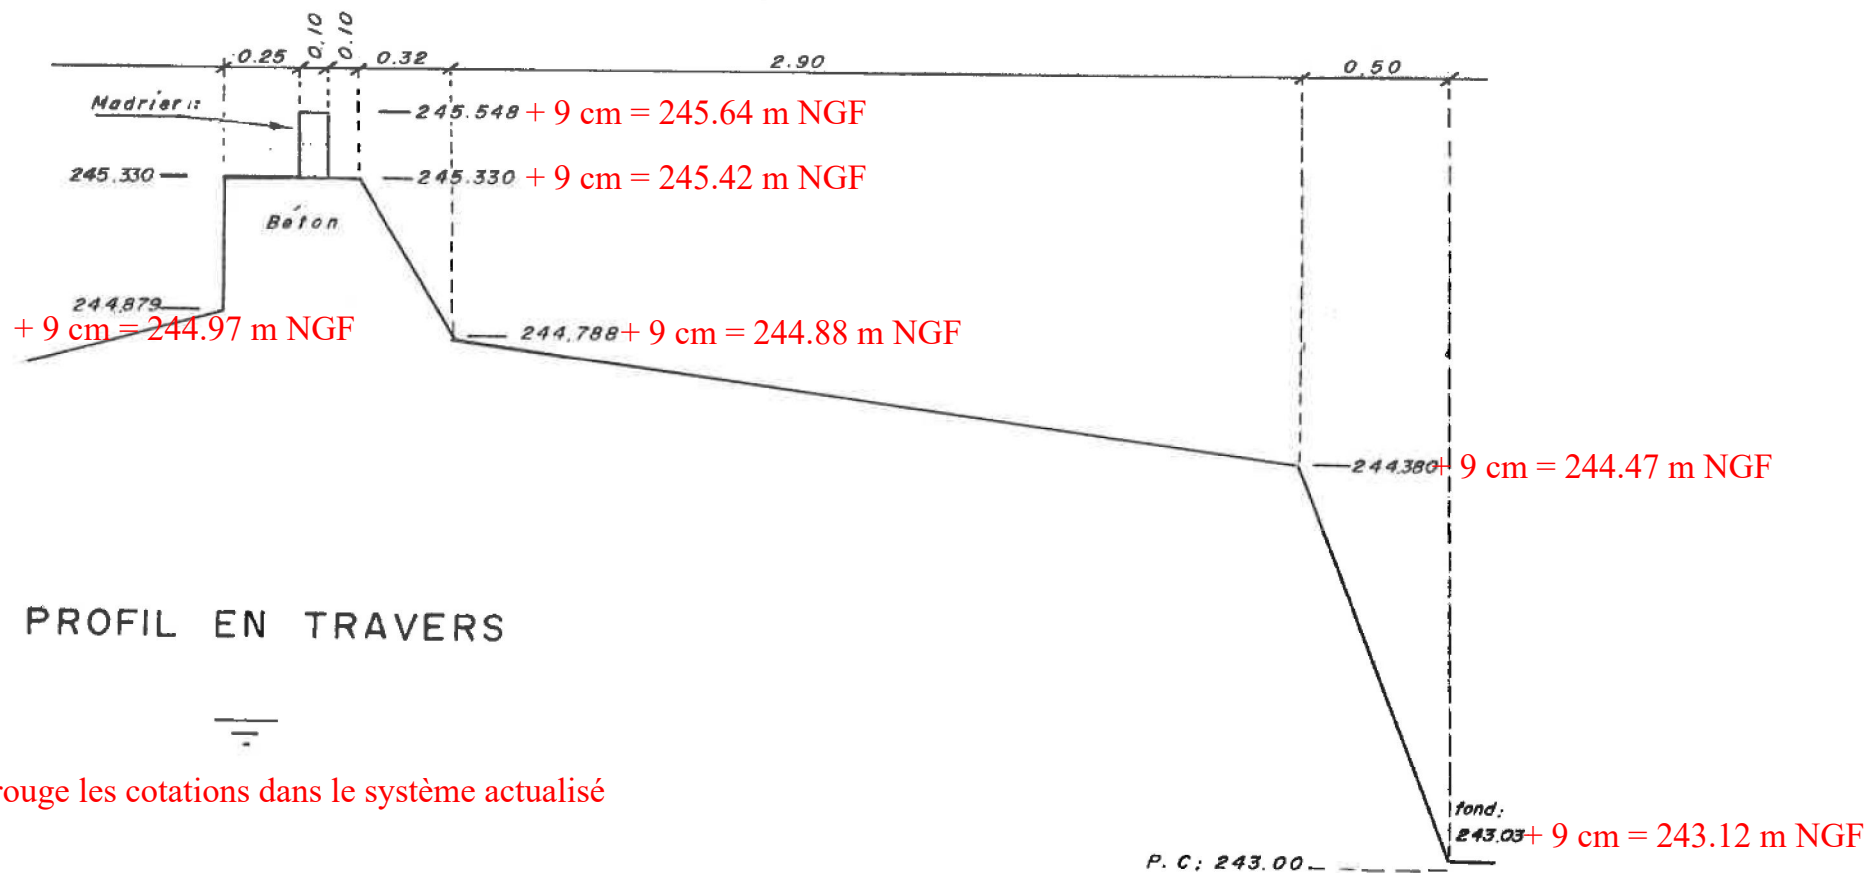

PROFIL EN TRAVERS

En rouge les cotations dans le système actualisé

A. VEYRIER Géomètre-Expert D. P. L. G.
1 rue Martial Pradet LIMOGES TÉL (55) 77-57-79

~~Echelle: 1/200~~

phase : AVP Date 03/2025



SARL RESNEAU COUEGNAS		
USINE HYDROELECTIQUE DE BRIGNAC (87)	BARRAGE	COUPE