


Saron Biogaz
Lieu dit La Pierre Maillée
51 260 Saron sur Aube

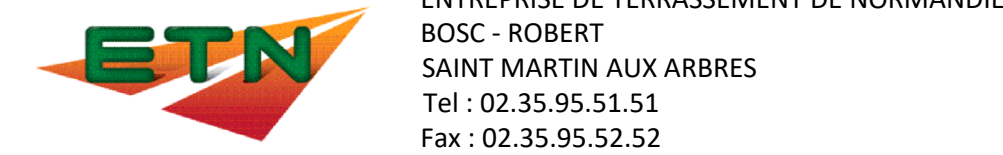

Objet : Plan de récolement

A0

Echelle : 1/300

Système planimétrique et altimétrique indépendant.

Indice	Date	Commentaires	Réalisé par :
A	12/06/2024	RECOLEMENT	Emma ARCHERAY

Représentant de l'entreprise : Maître d'oeuvre :


LEGENDE :

- Voirie en enrobé
- Voirie en EME pour silos
- Voirie en béton avec ancrage
- Talus bâché
- Bassin
- Zone de rétention
- Adduction eau potable
- Electricité Ø63 Ø90 Ø160
- Chambre de tirage 60x60 et 120x120
- Télécom Ø 42-45
- Chambre de tirage
- Eaux de jus souillés
- Grille eaux de jus souillés 60x60
- Regard de visite Ø800
- Regard de visite 80x80
- Drainage bas
- Tabouret Ø
- Drainage haut
- Eaux pluviales
- Regard de visite 80x80
- Séparateur d'hydrocarbure

- RESEAUX PROCESS
- Process ANALYSE GRT
 - Process BIOGAZ
 - Process BIOMETHANE
 - Process CHALEUR
 - Process CONDENSAT
 - Process DIGESTAT ASPIRATION
 - Process DIGESTAT INCORPORATION
 - Process DIGESTAT REFOULEMENT

- AIRE DE RETENTION
- 1 1er cas: En journée en cas de pluie/orage
La vanne R17 est ouverte, les
eaux de pluies dans l'aire de
rétention s'évacue via le R16 vers
le bassin d'infiltration
- 2ème cas: De nuit, la vanne R17 et la pompe
R15 sont fermées
Toutes les eaux sont retenues dans
l'aire de rétention
Le matin :
- Si pluie ou orage : ouverture
de la vanne R17 pour
l'évacuation des eaux vers le
bassin d'infiltration
- Si Jus : Vanne R17 fermée,
ouverture de la pompe R15
et évacuation des jus vers le
bassin de rétention
- Si Sinistre : tous reste fermés

- EAUX DU SITE
- 2 1er cas: De jour comme de nuit : les eaux
de jus vont dans le bassin de
rétention
- 2ème cas: En cas de pluie/orage :
- Les eaux de voiries vont dans
le caillebotis, puis le
séparateur hydrocarbure,
puis le bassin d'infiltration
Les eaux de jus se trouvent
mélanger à l'eau de pluie,
elles passent par le déversoir
d'orage, passe dans le
séparateur et vont dans le
bassin d'infiltration

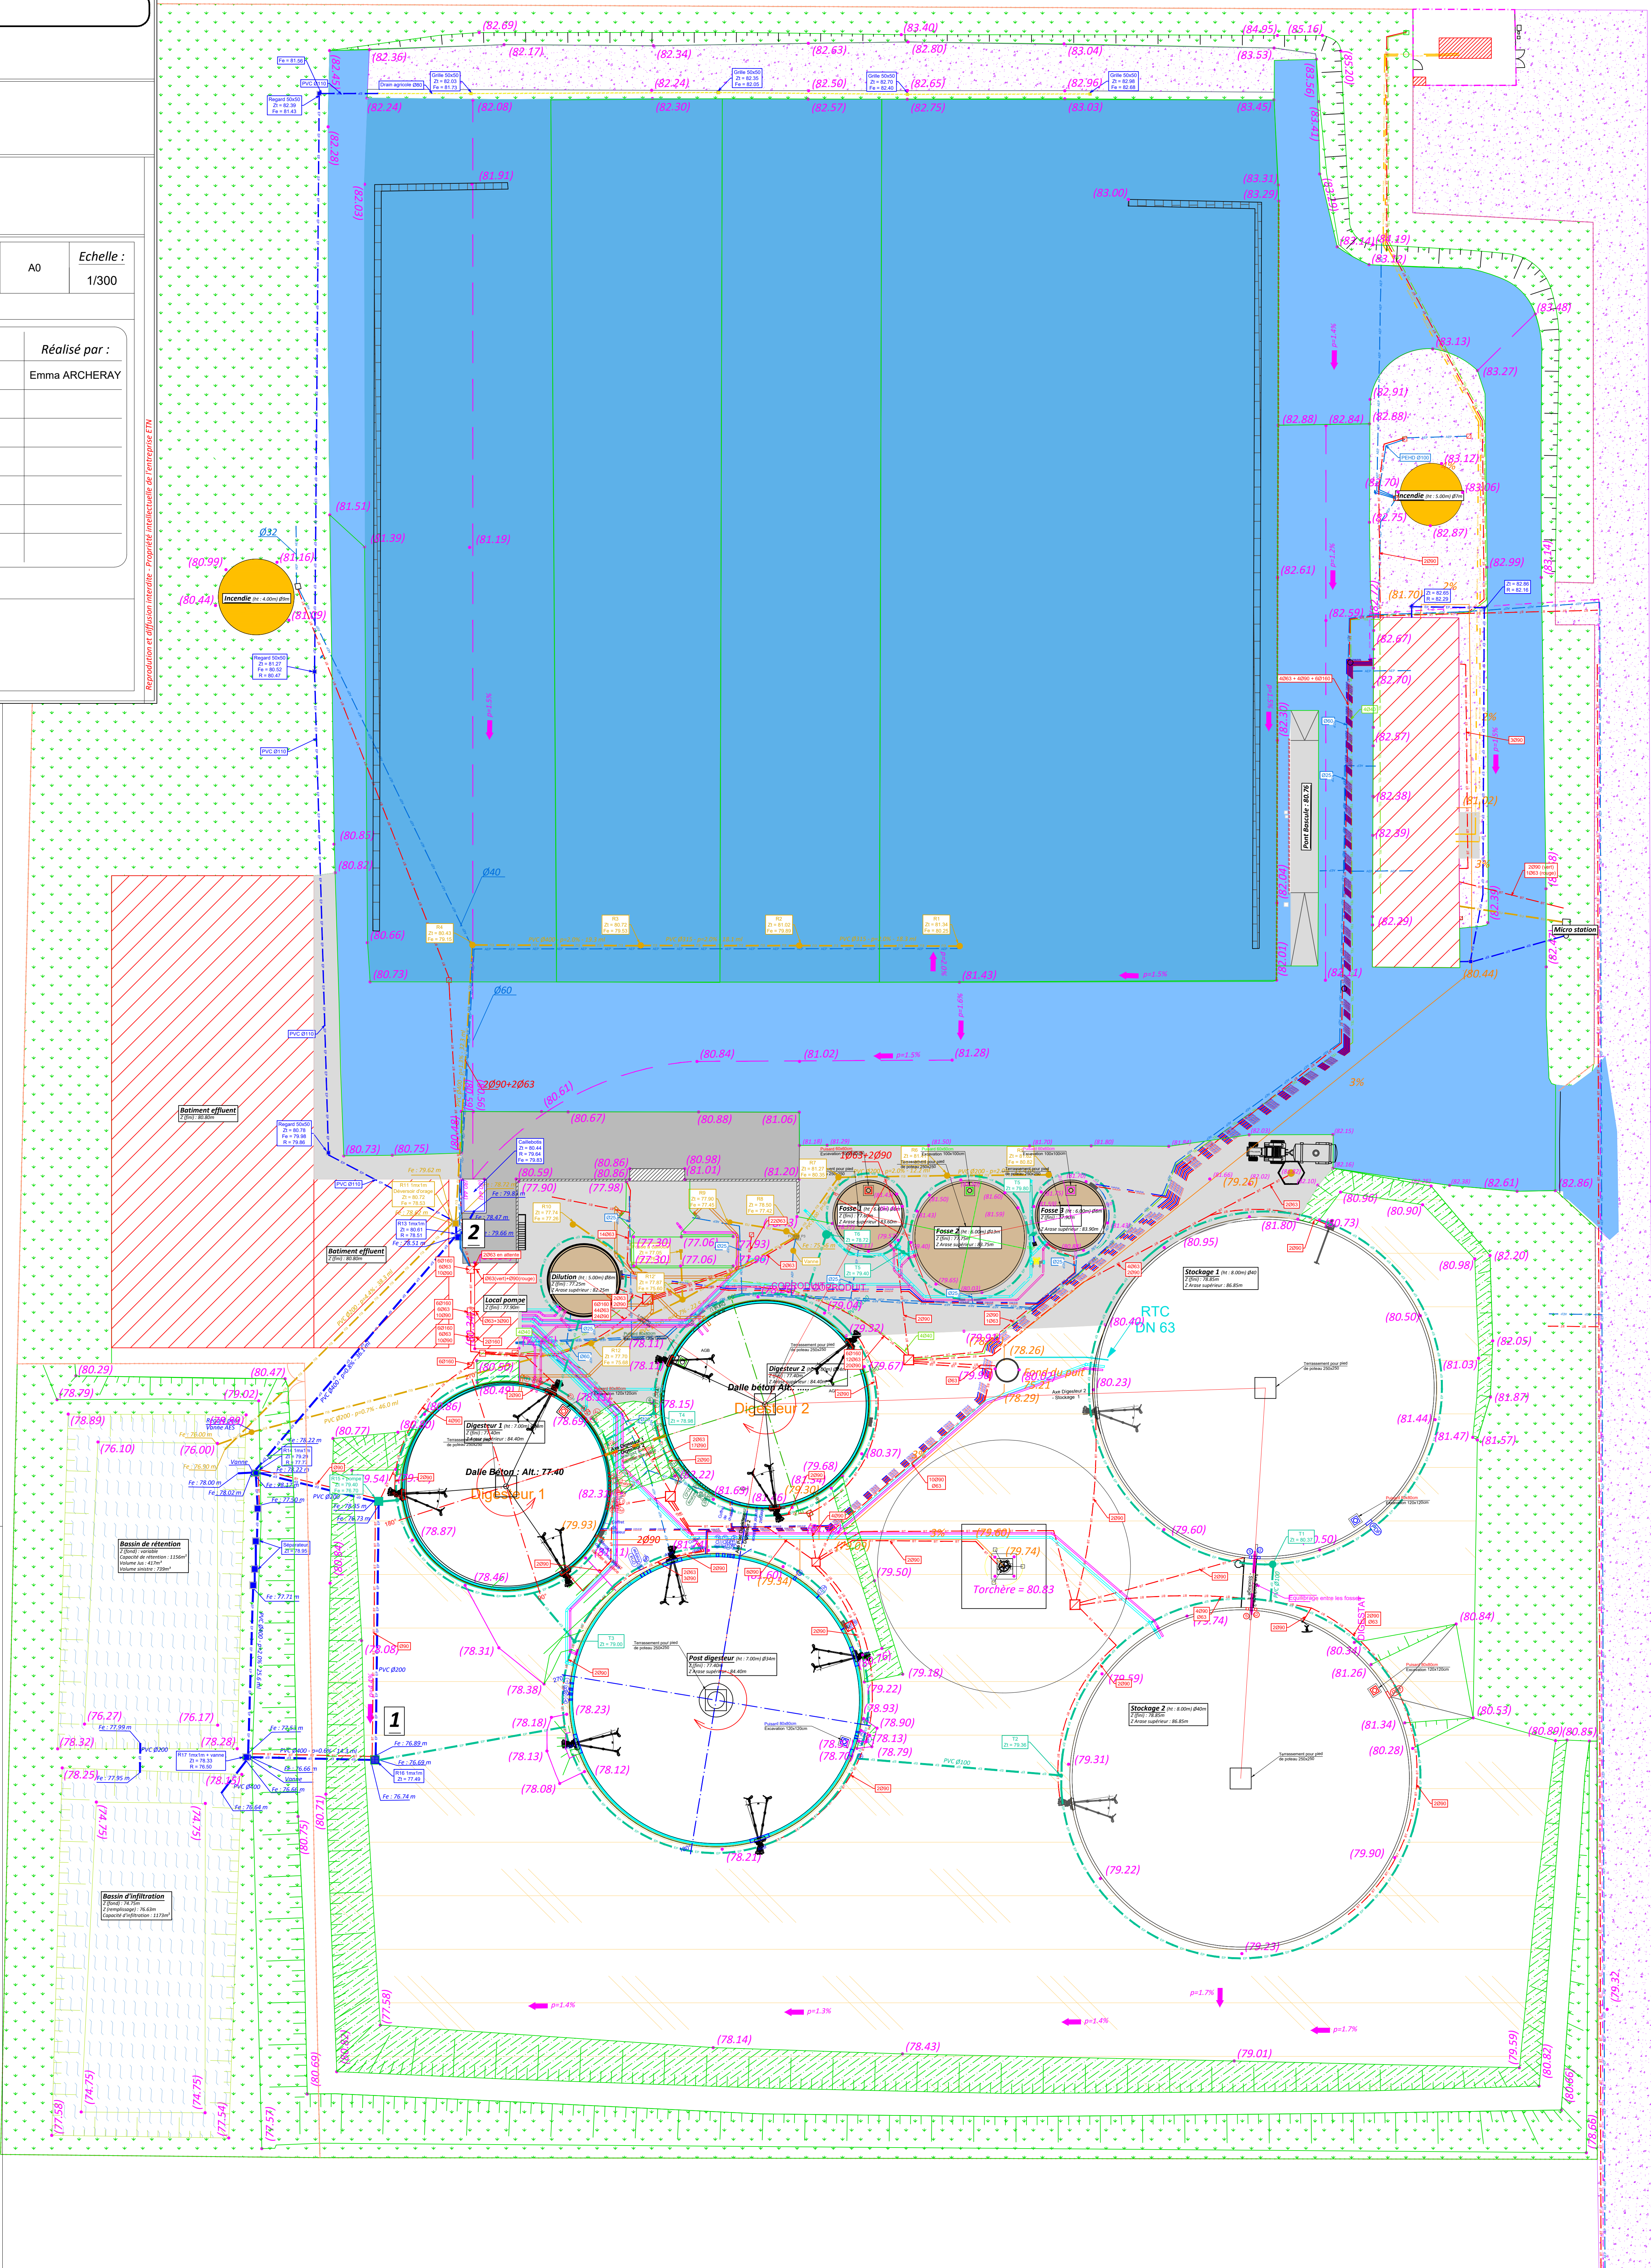

Vierie d'accès