

DEPARTEMENT DU JURA

Commune de VIRY

Révision du POS en Plan Local d'Urbanisme


PLAN DU RESEAU D'EAU POTABLE

APPROBATION

Vu pour être annexé à la délibération du
Conseil municipal en date du :

Le Maire

Pièce 6.3

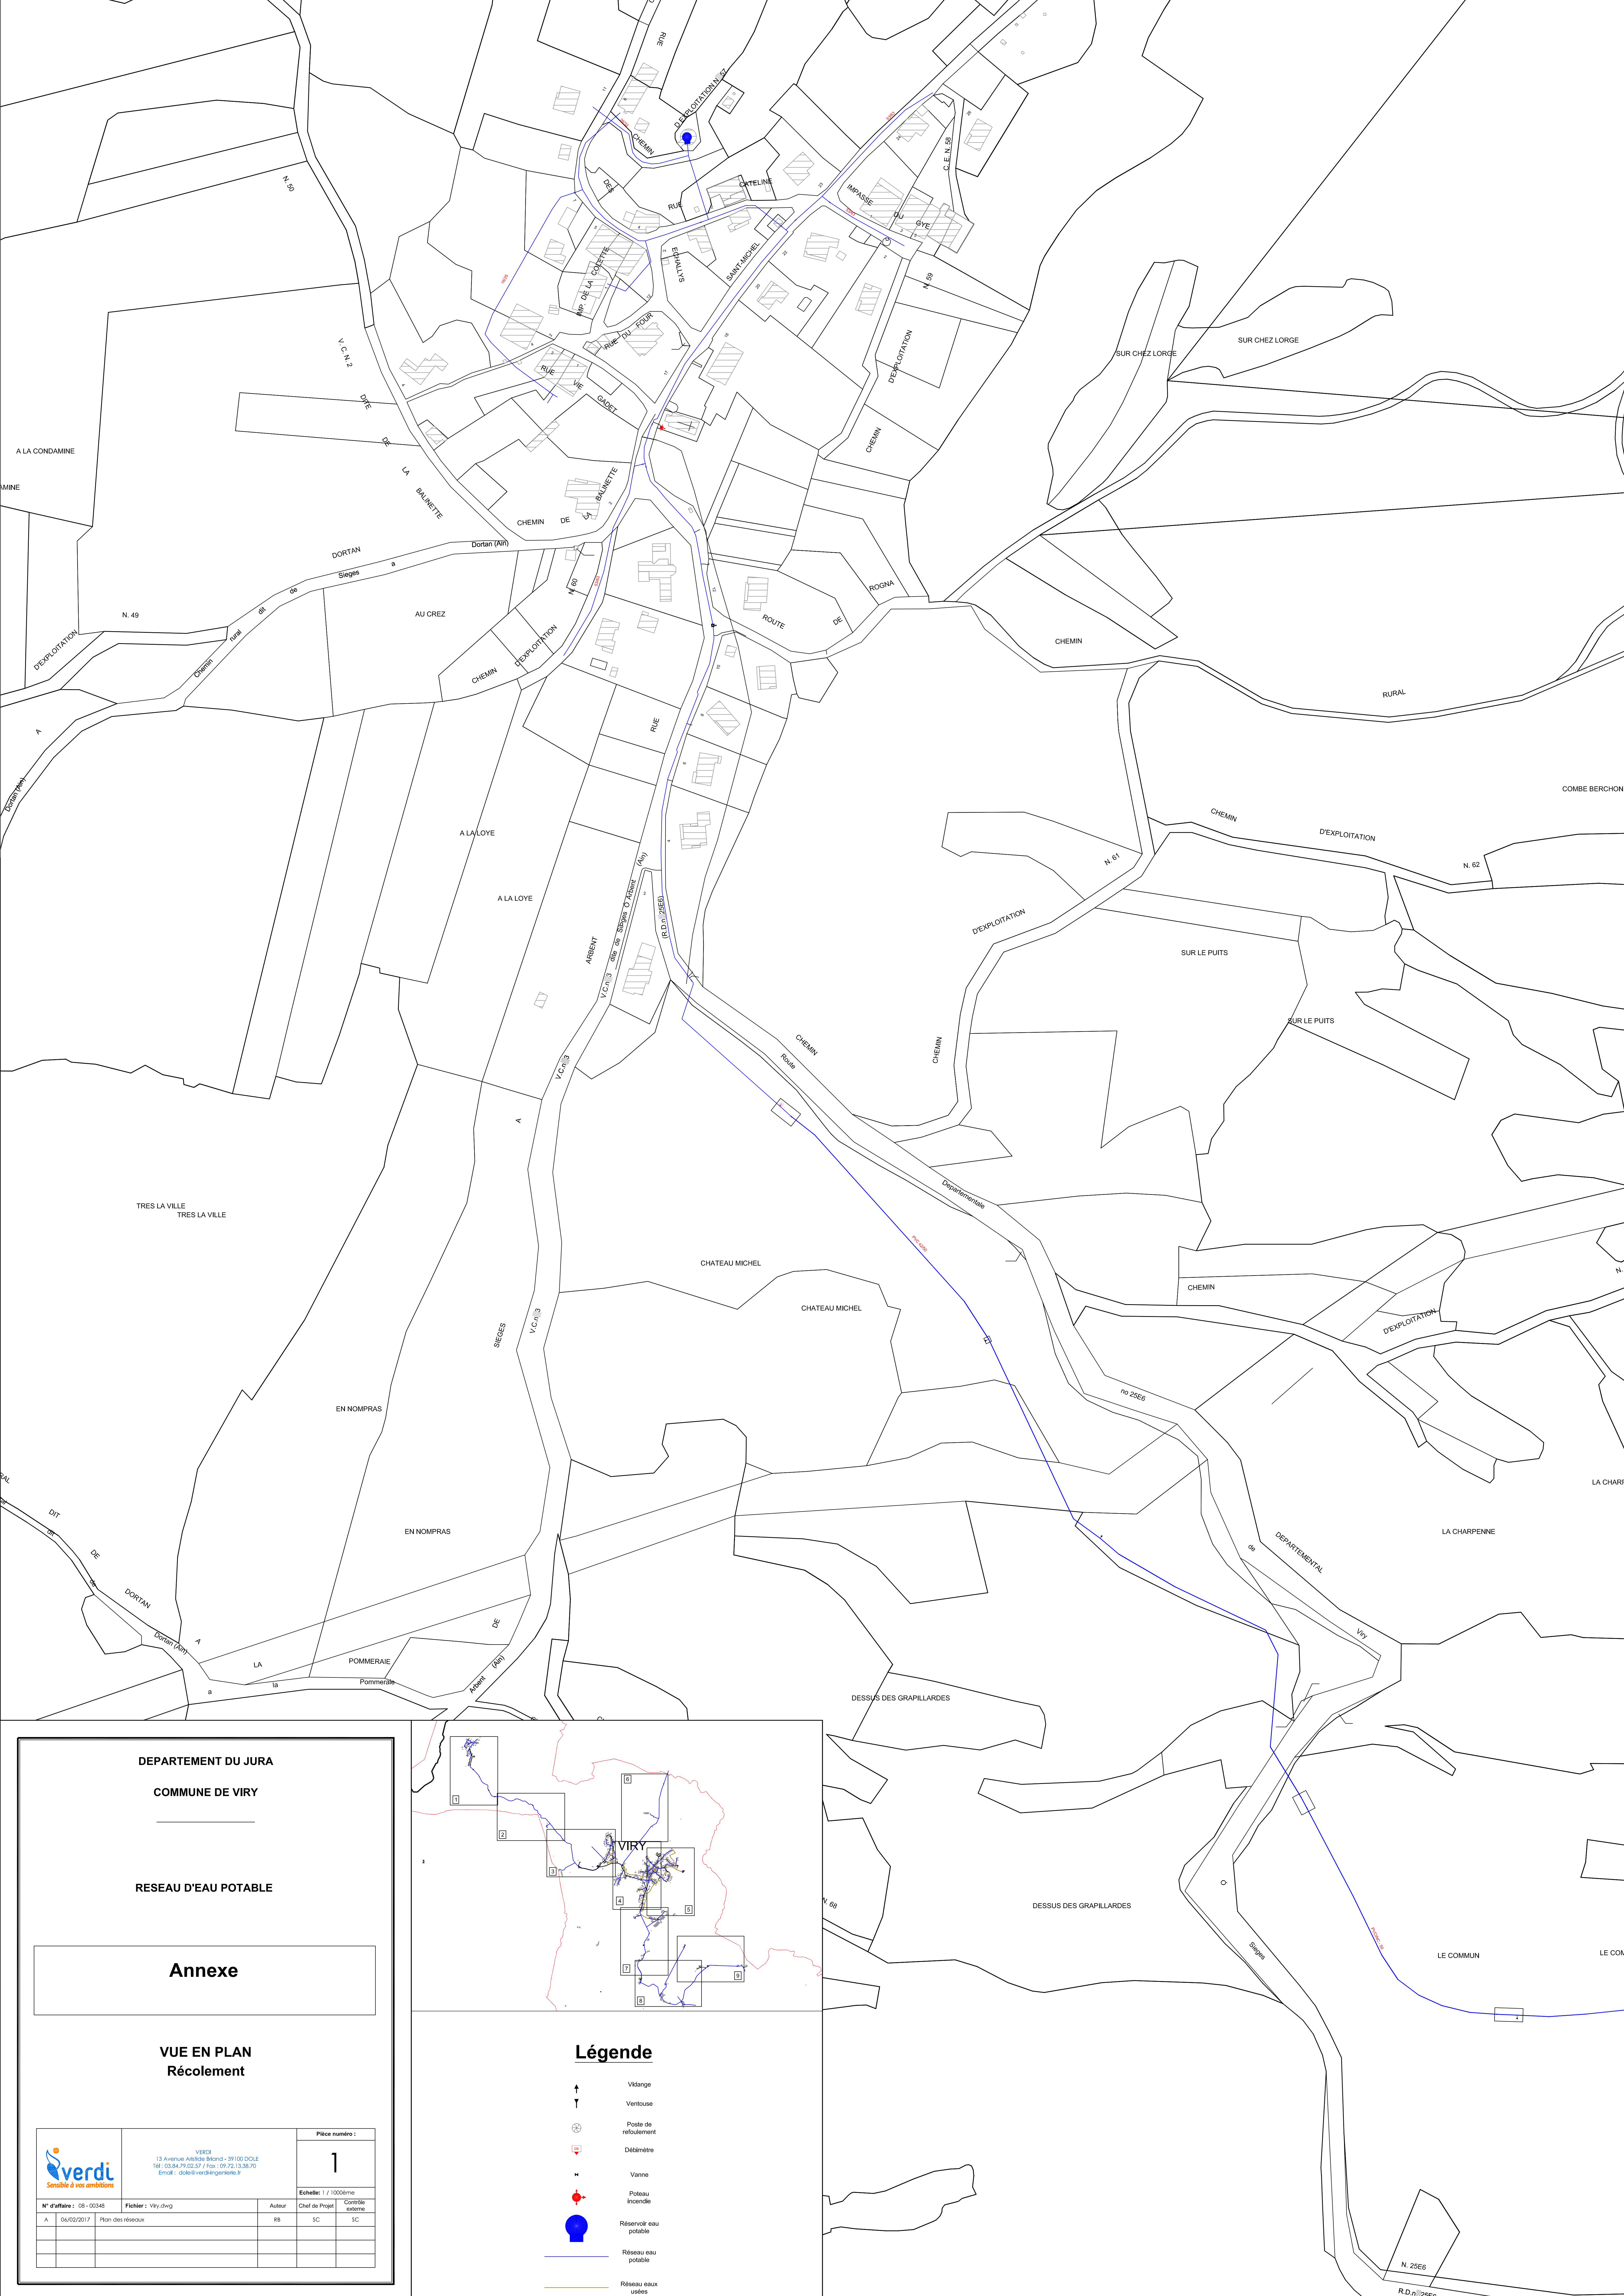

DEPARTEMENT DU JURA

COMMUNE DE VIRY

RESEAU D'EAU POTABLE

Annexe

VUE EN PLAN

Récolement



VIRY

13 Avenue Andréas Brand - 39100 DOLE

Tel : 03.84.79.02.57 / Fax : 09.72.13.38.70

Email : contact@verdi-jura.com

Pièce numéro :

1

Echelle: 1 / 1000ème

N° d'affaire : 08 - 00348

Fichier : Viry.dwg

Auteur

Chief de Projet

Contrôlé externe

A


06/02/2017

Plan des réseaux

RB

SC

SC

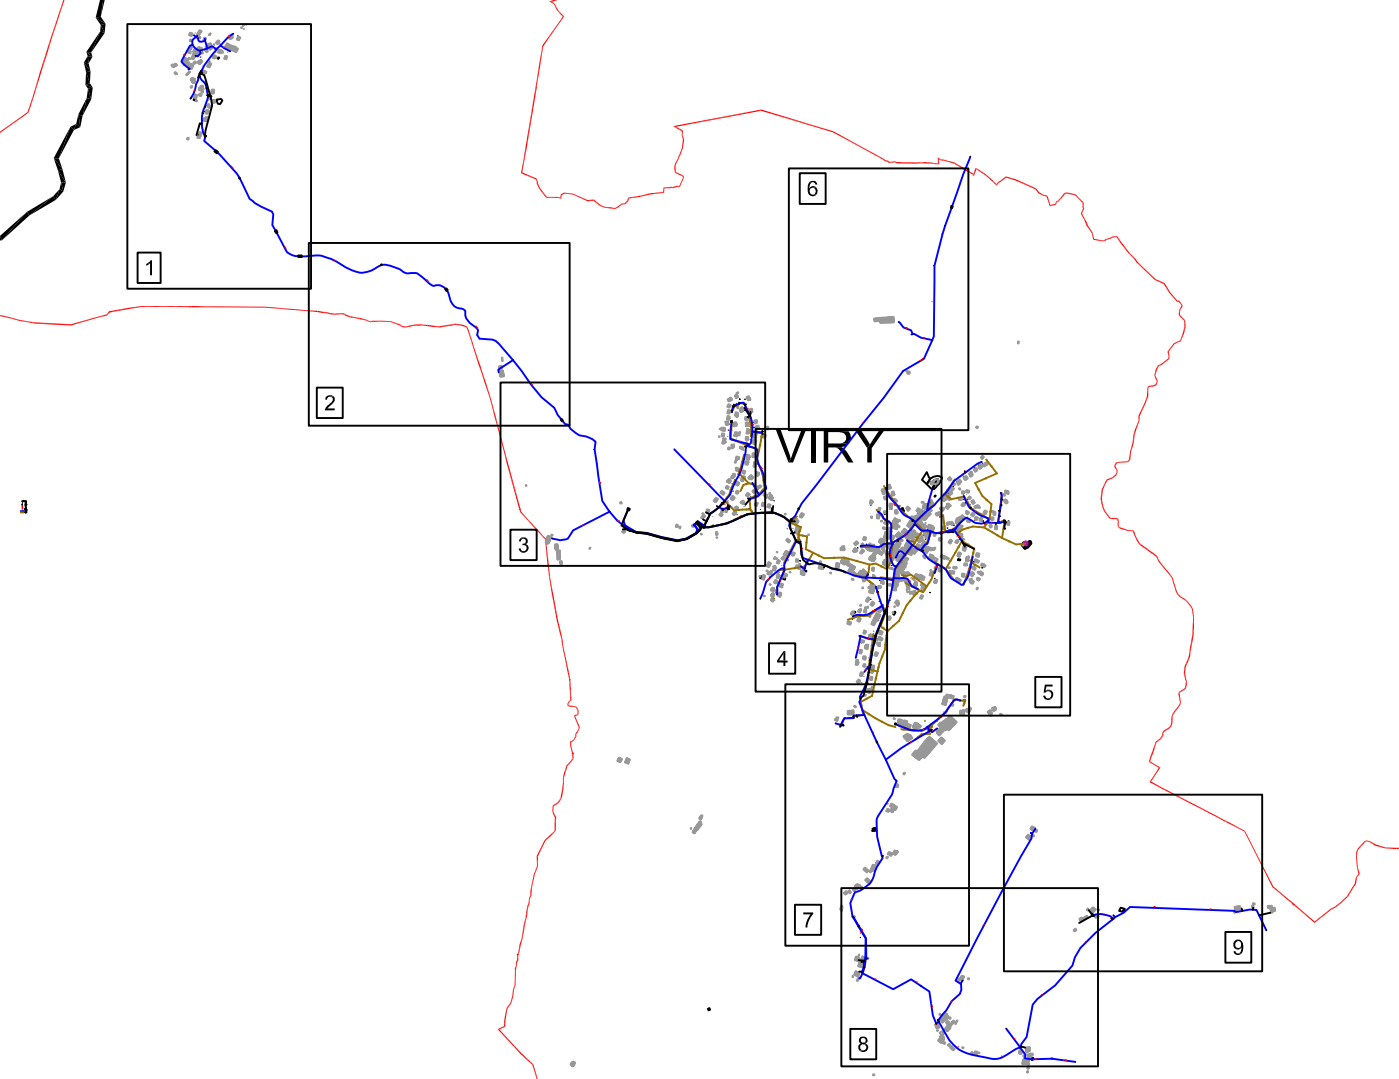

Légende



Vidange



Ventouse



Poste de refoulement



Délimétre



 
Vanne



Poteau incendie







Réservoir eau potable





Réseau eau potable

Réseau eaux usées

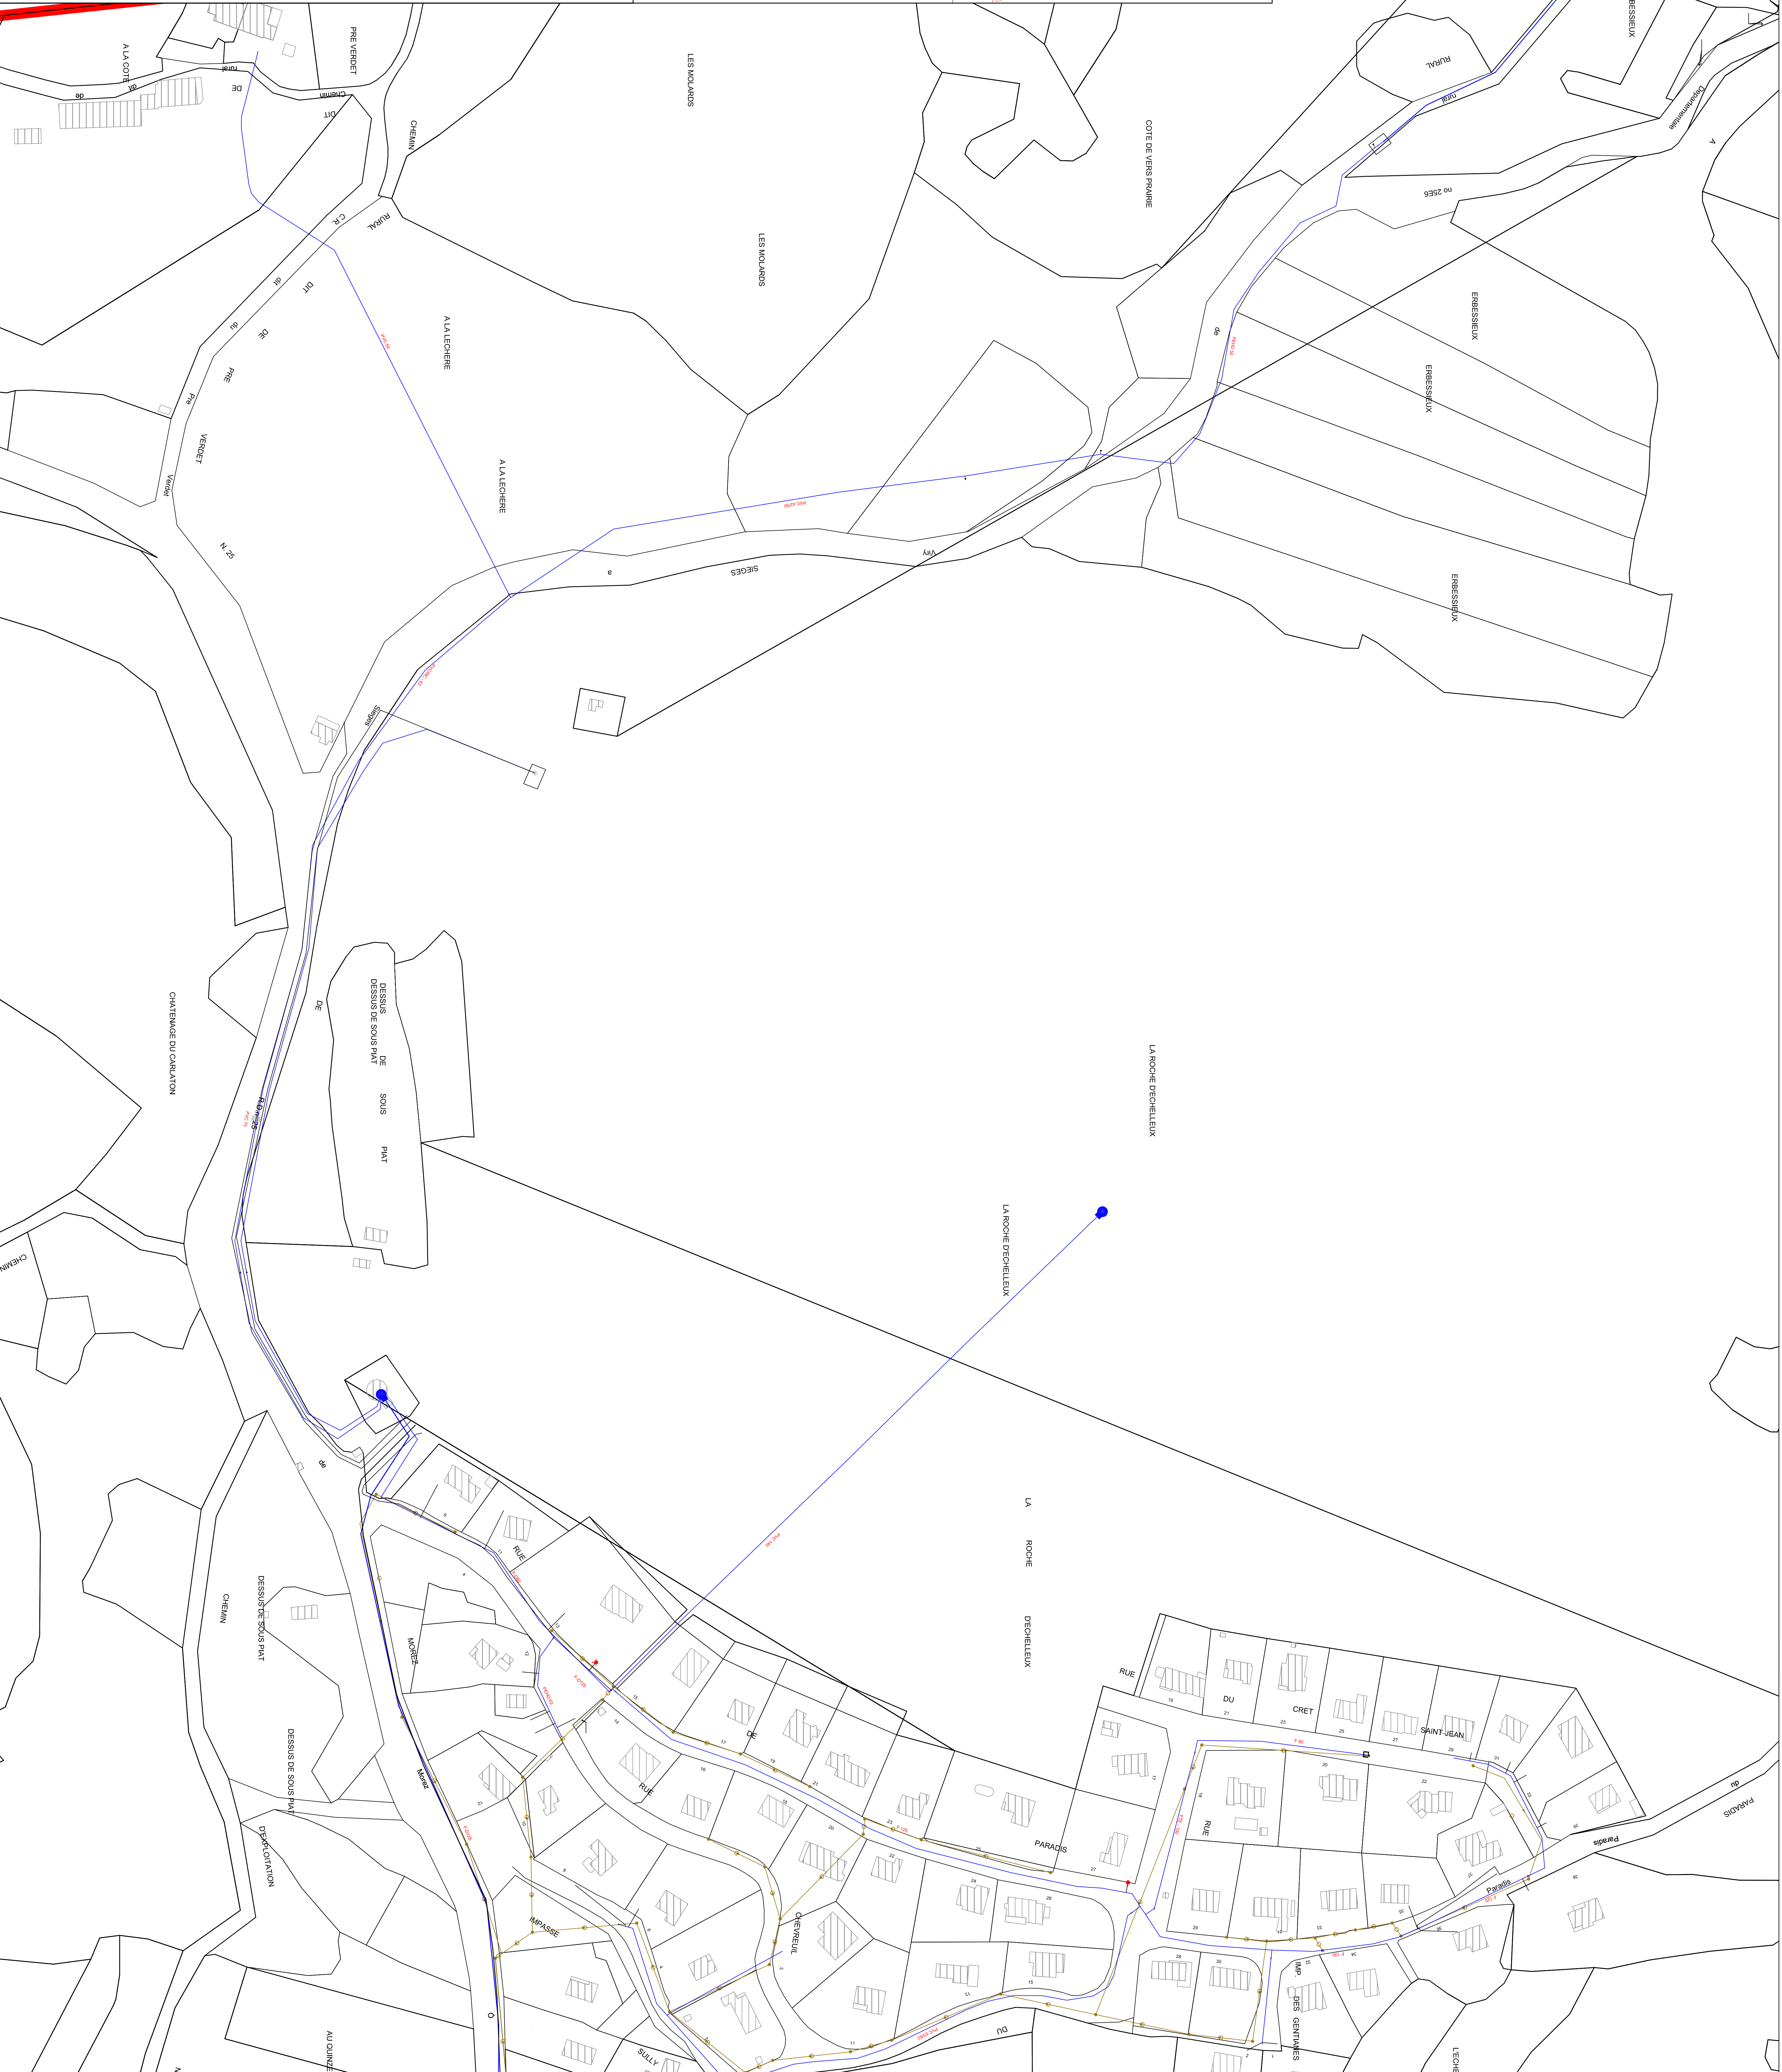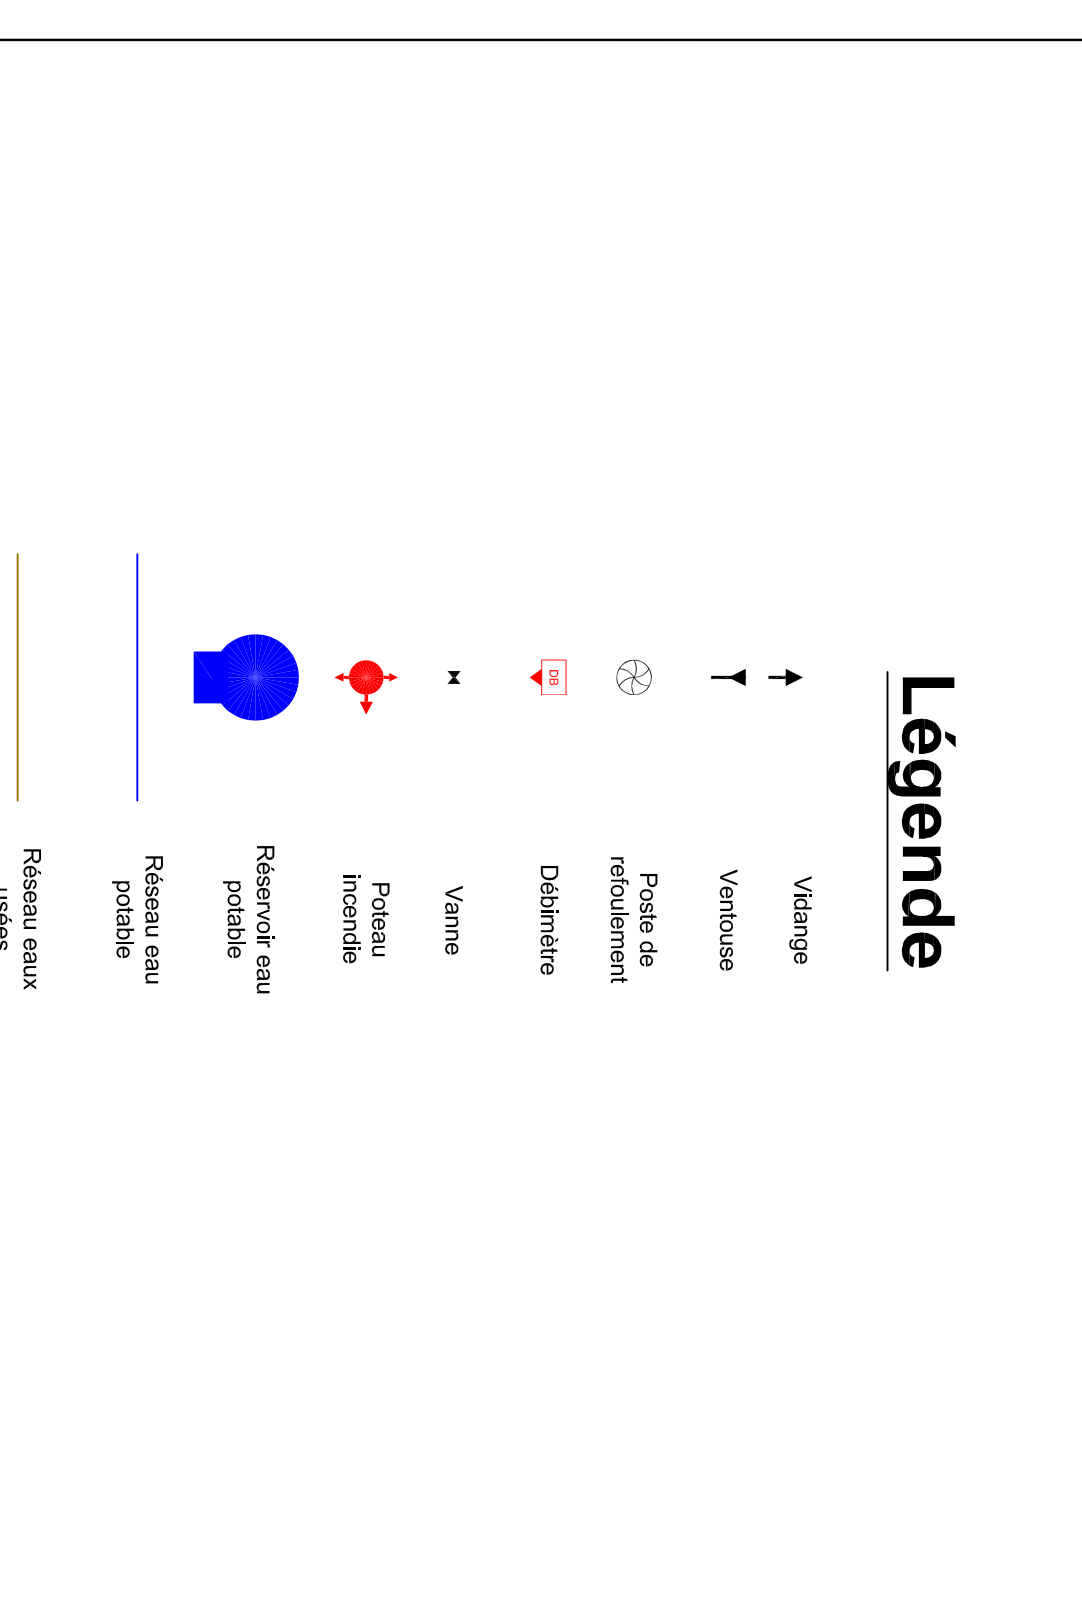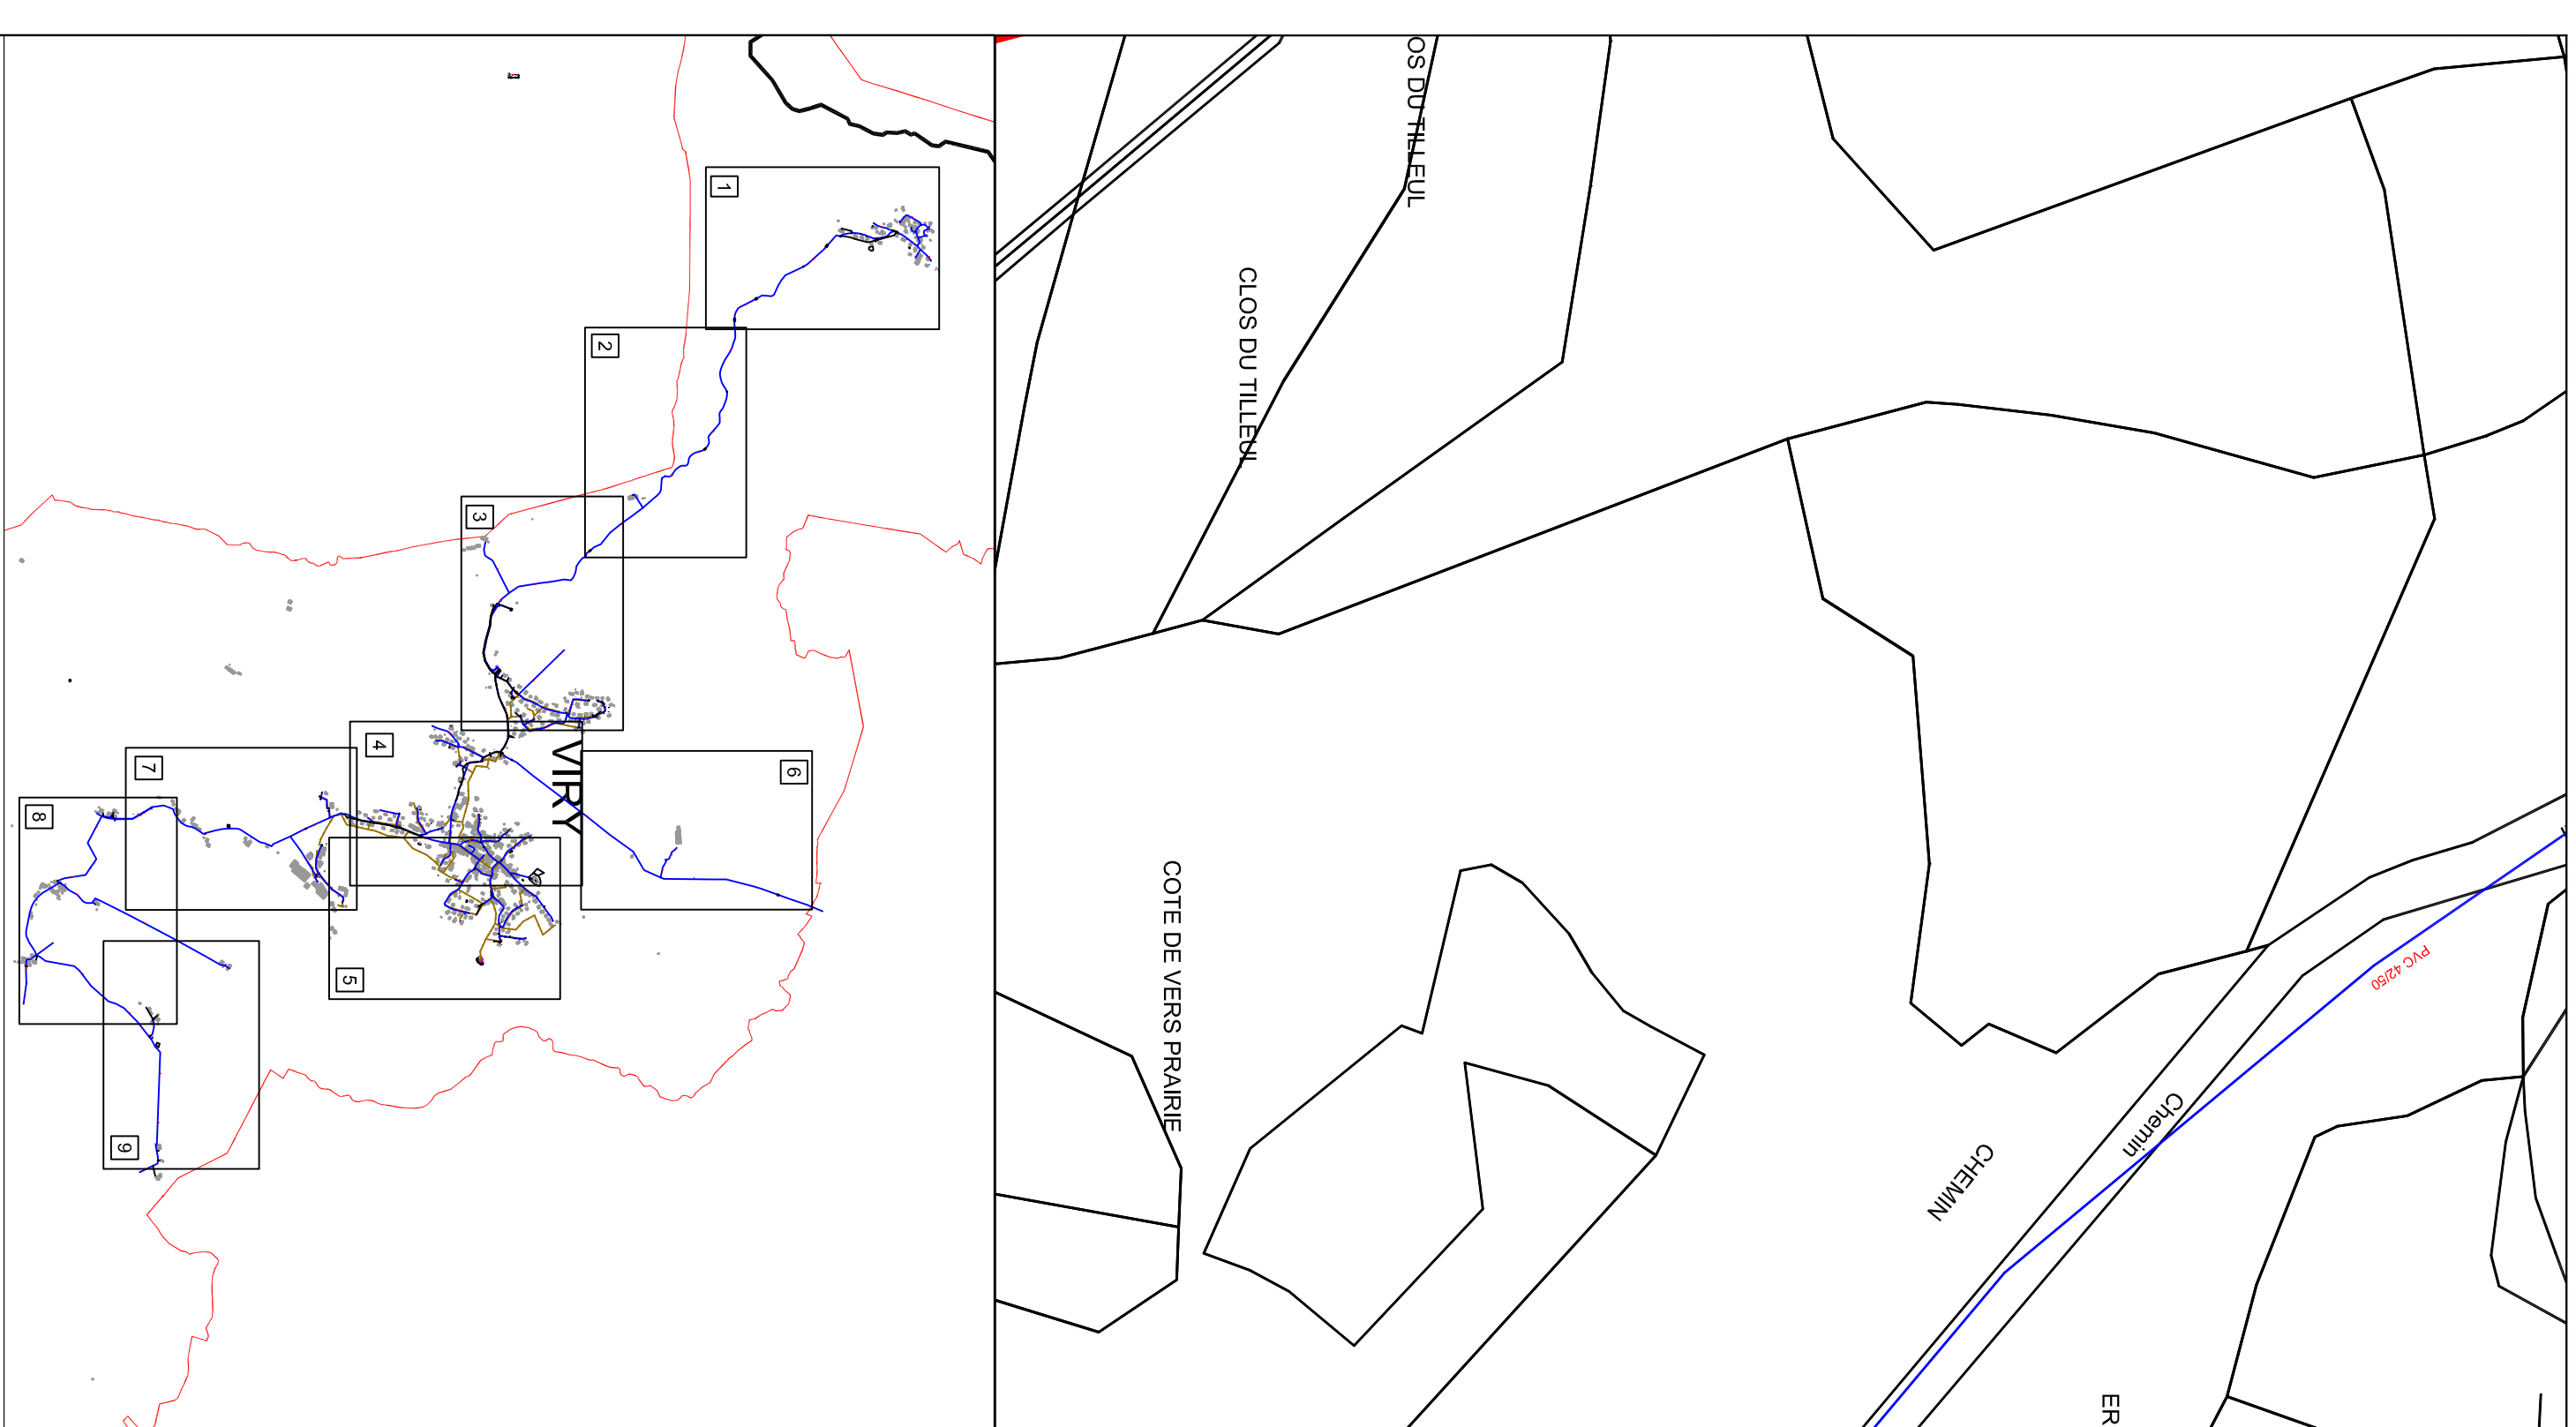

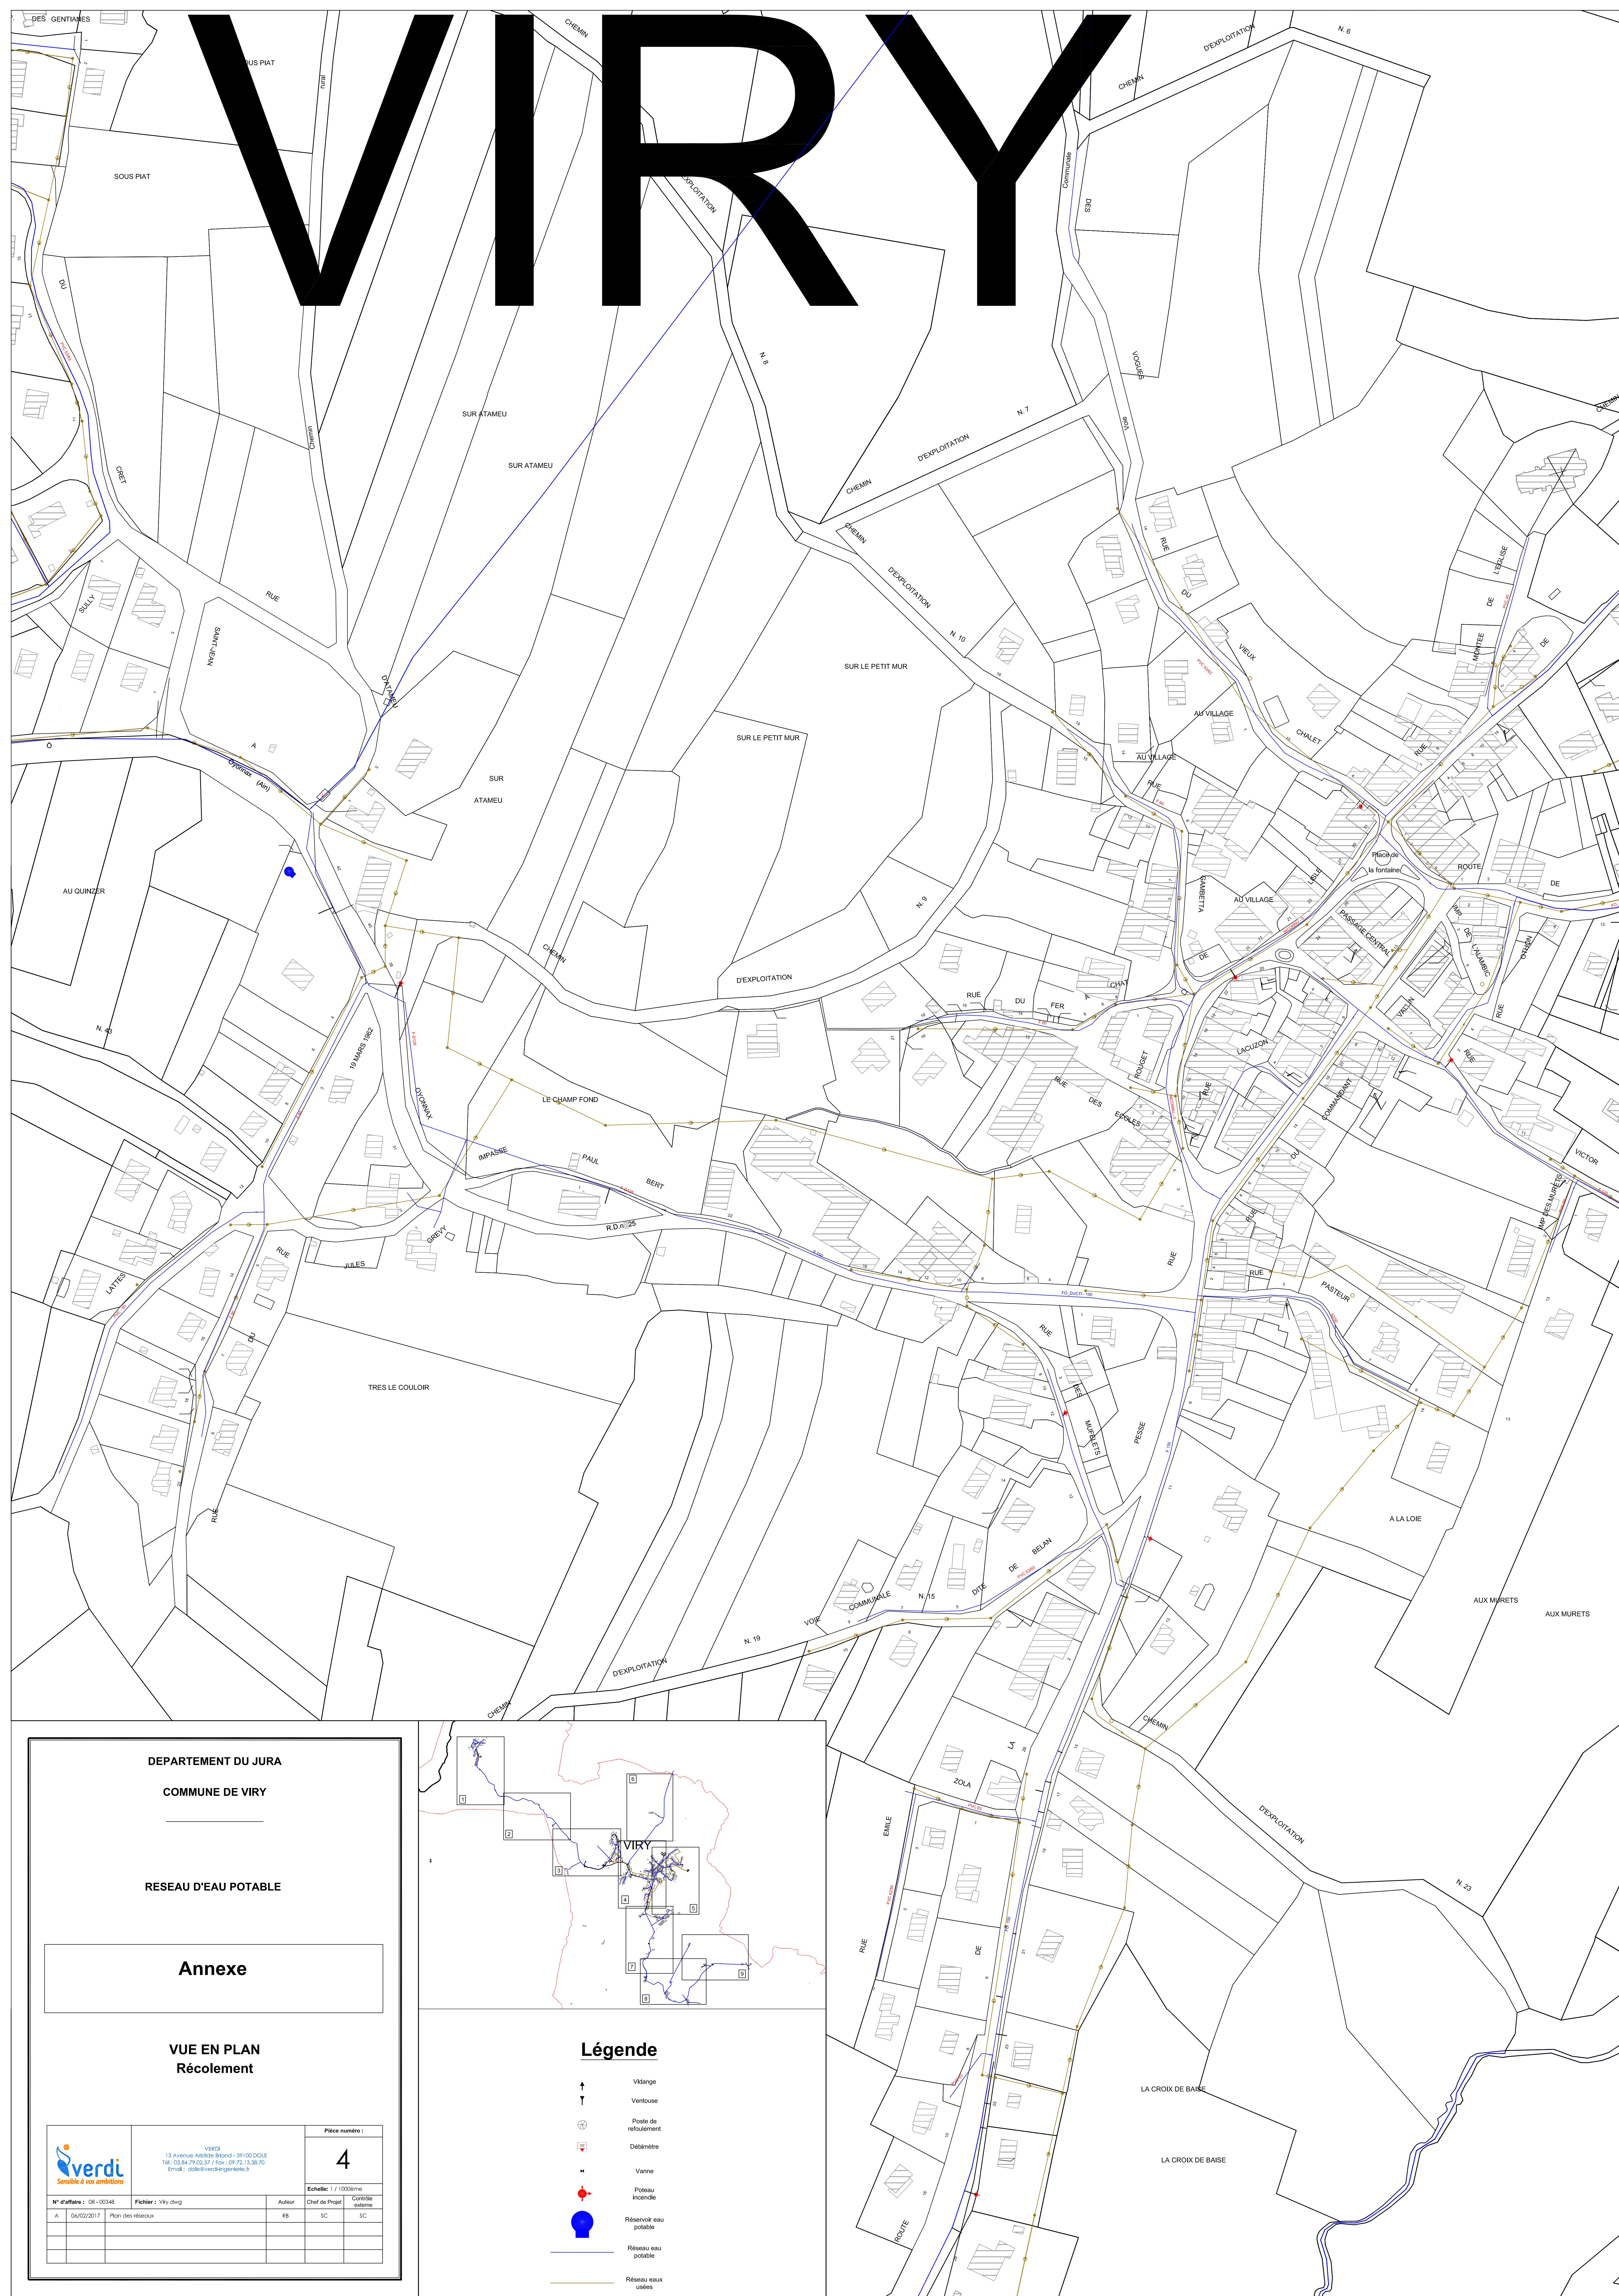

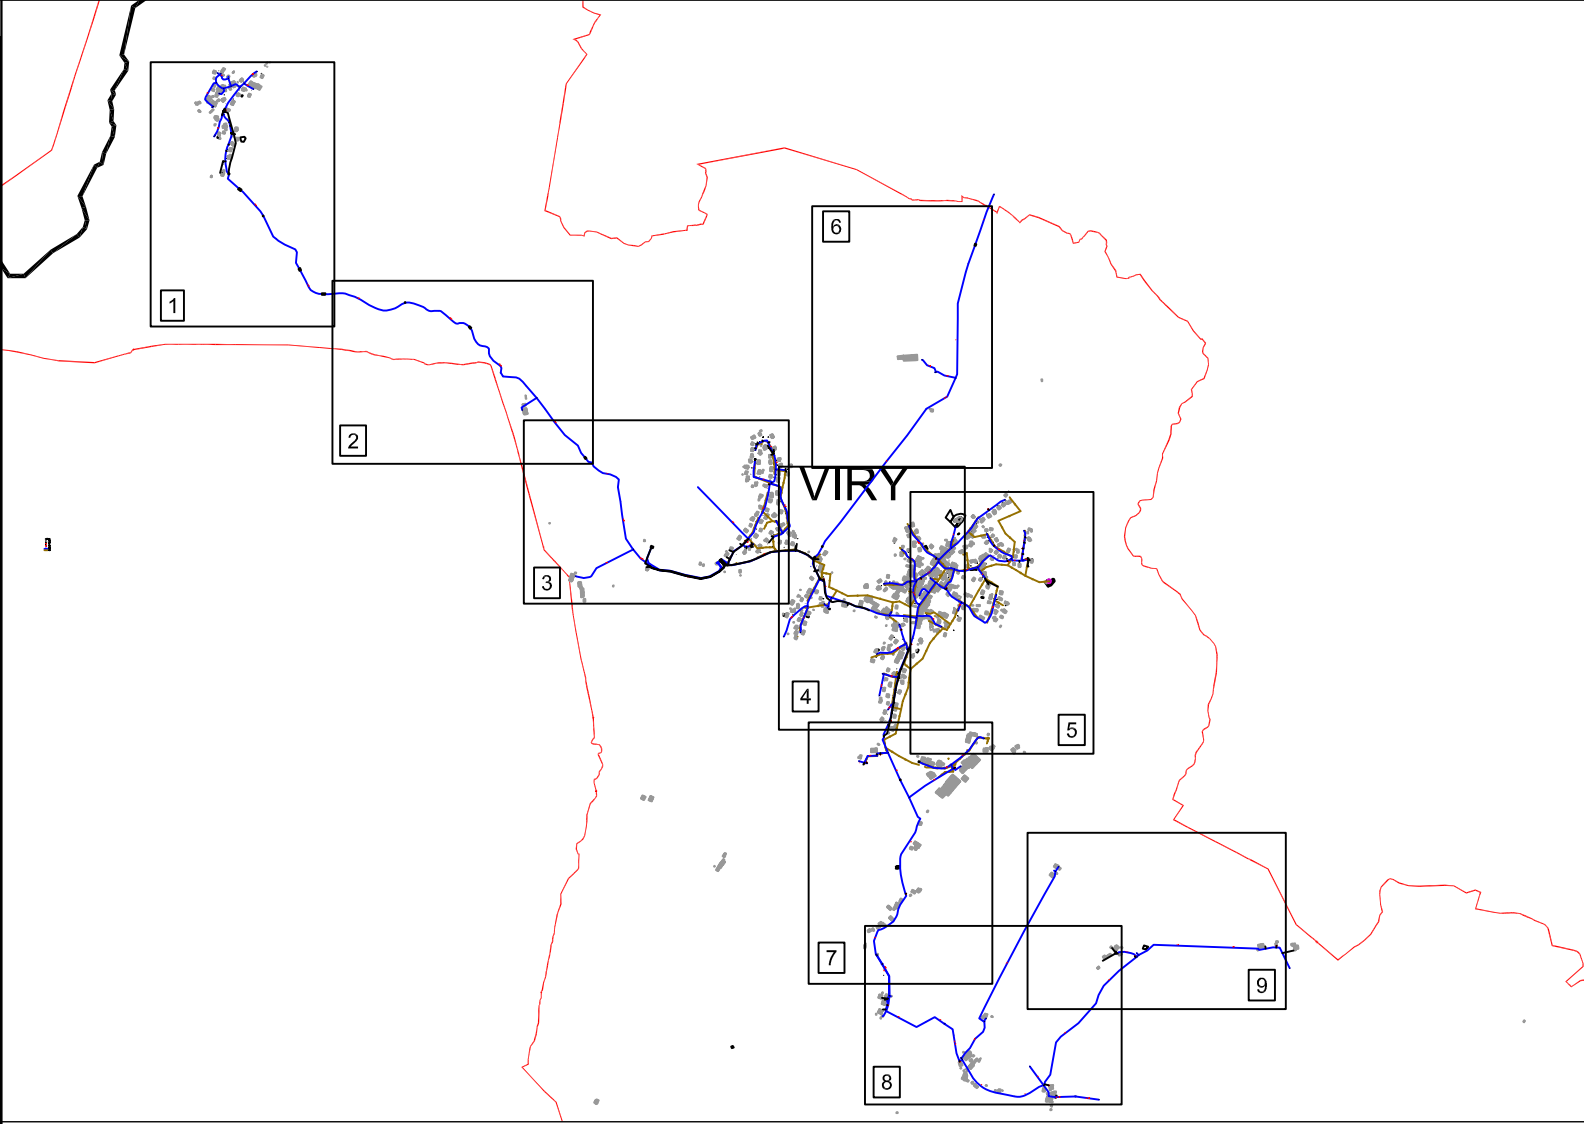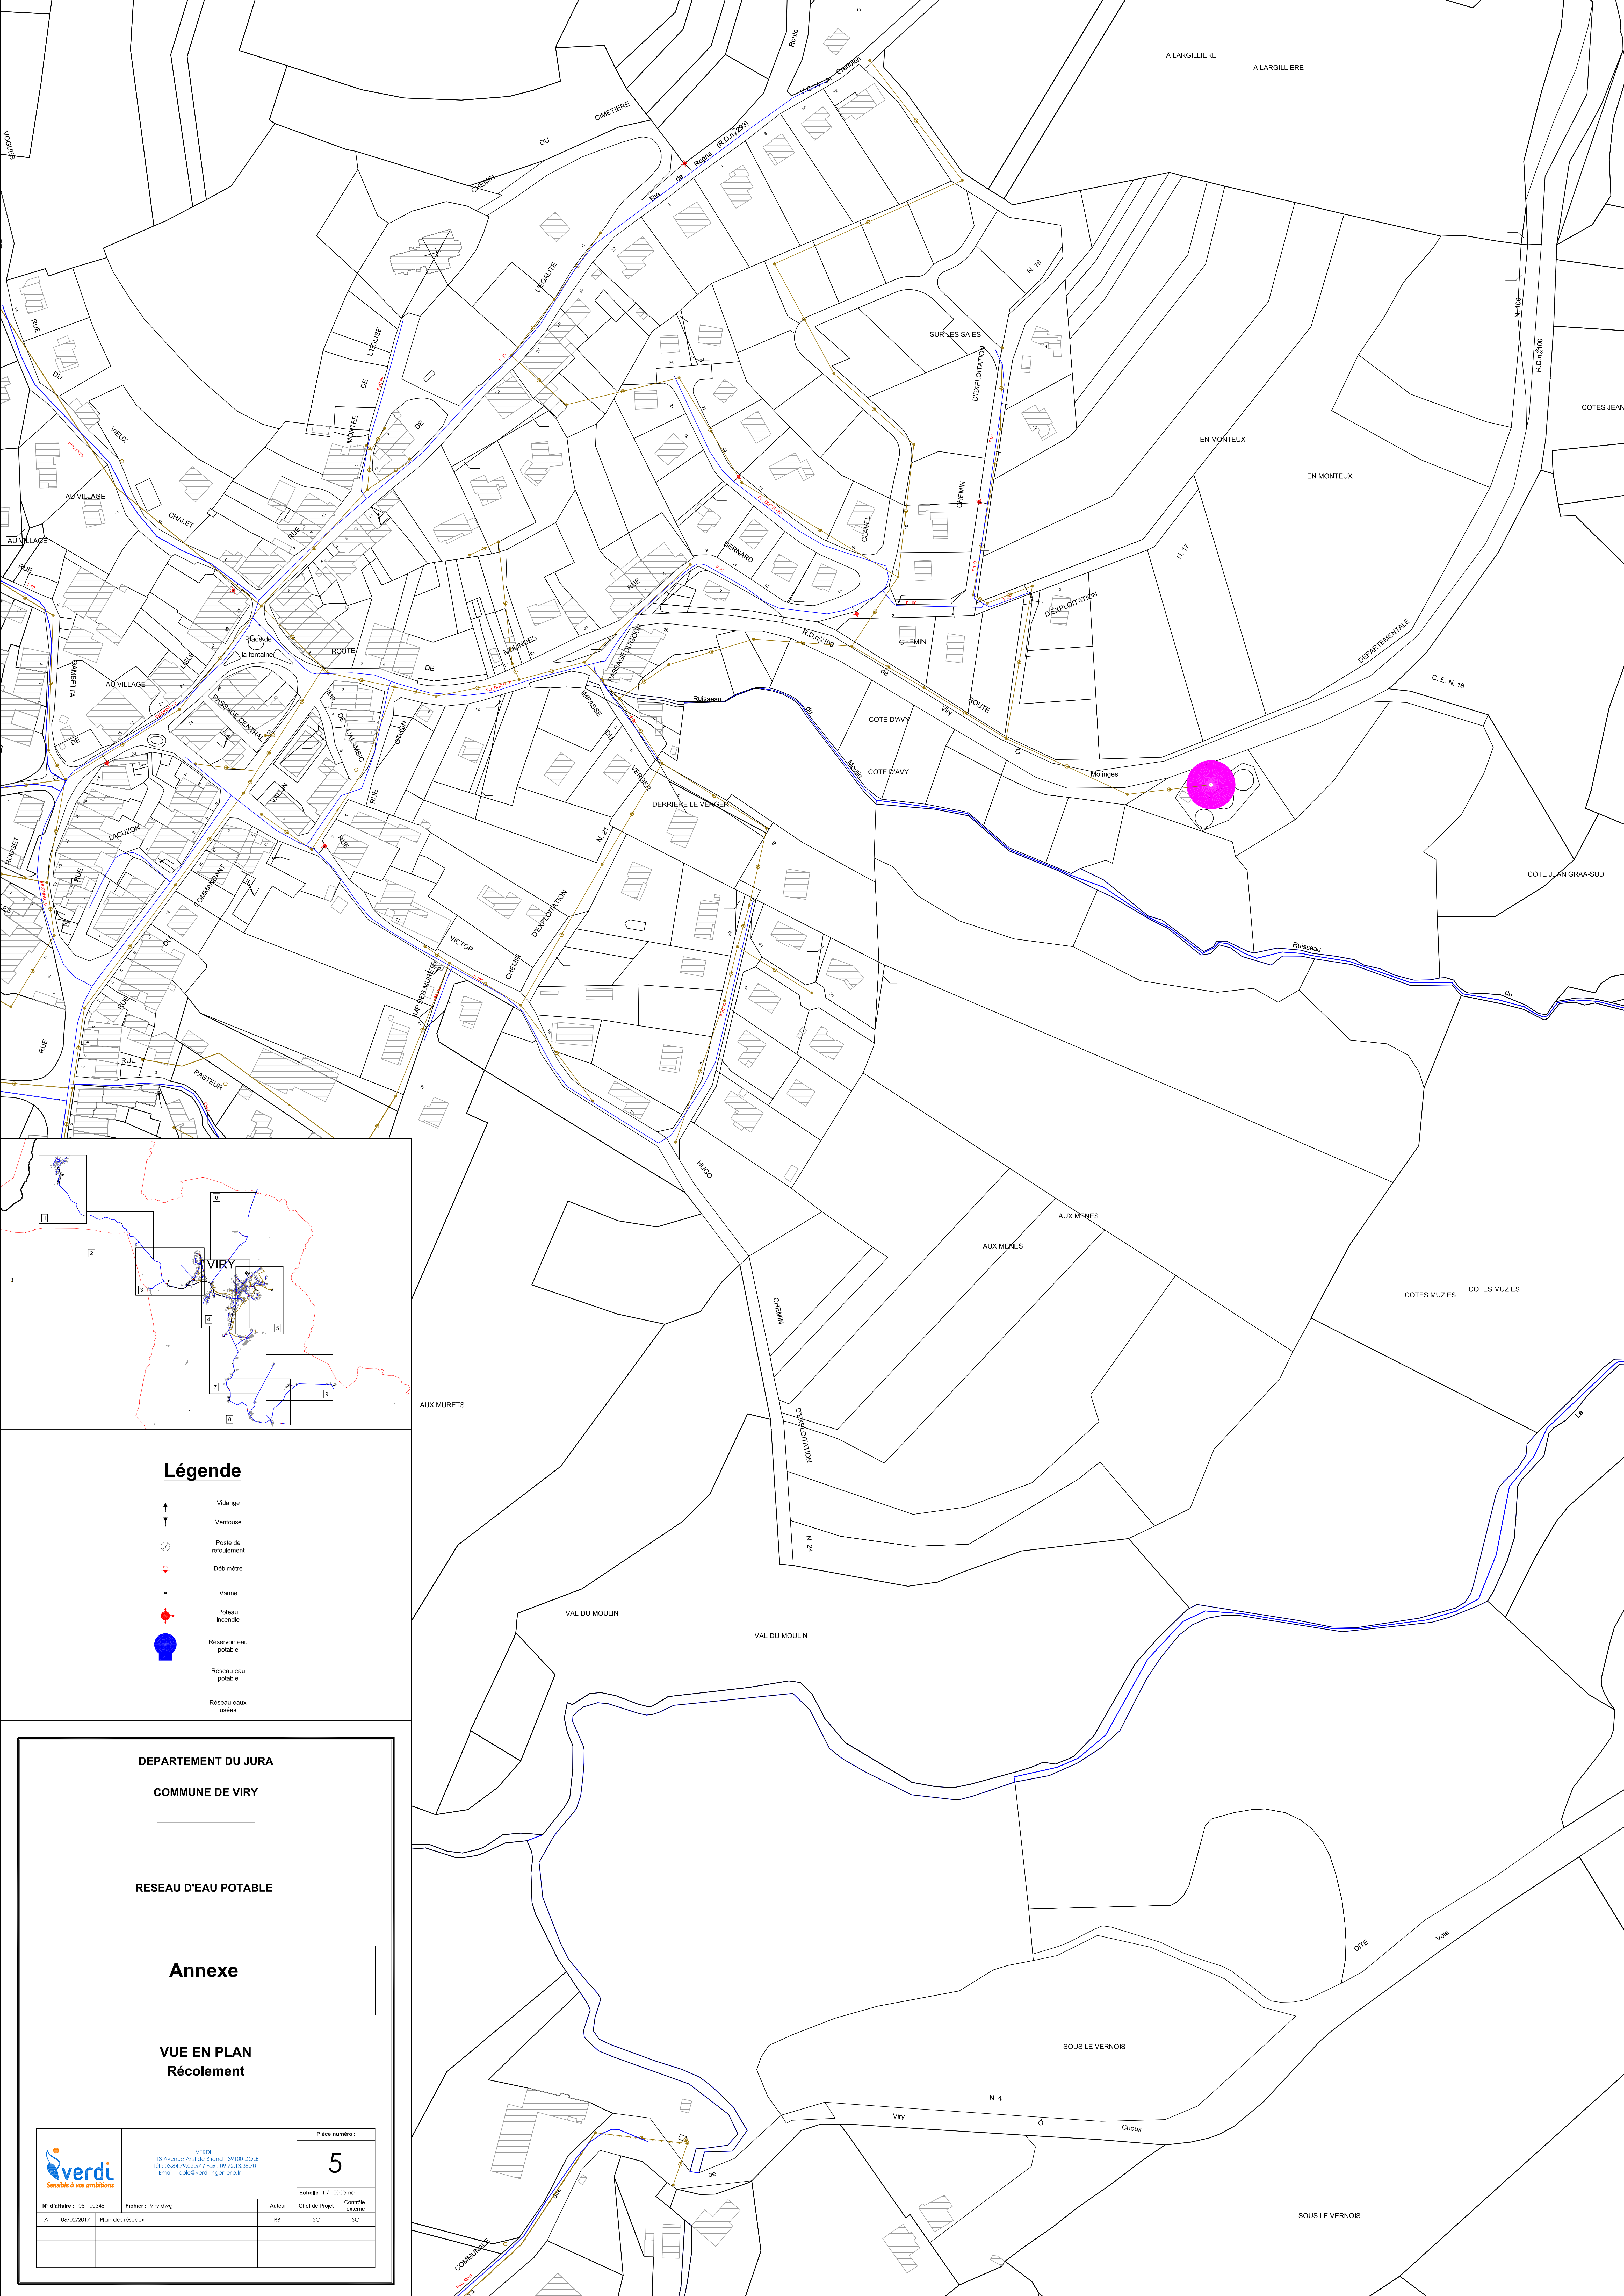

Légende

- Vidange
- Ventouse
- Poste de refoulement
- Débimètre
- Vanne
- Potau incendie
- Réservoir eau potable
- Réseau eau potable
- Réseau eaux usées

DEPARTEMENT DU JURA



COMMUNE DE VIRY

RESEAU D'EAU POTABLE

Annexe

VUE EN PLAN
Récolement

		VERDI 13 Avenue André Brand - 39100 DOLE Tél : 03.84.79.02.57 / Fax : 09.72.13.38.70 Email : dole@verdiengenieur.fr		Pièce numéro : 5	
N° d'affaire : 08 - 00348		Fichier : Viry.dwg		Echelle: 1 / 1000ème	
A	06/02/2017	Plan des réseaux	RB	SC	SC

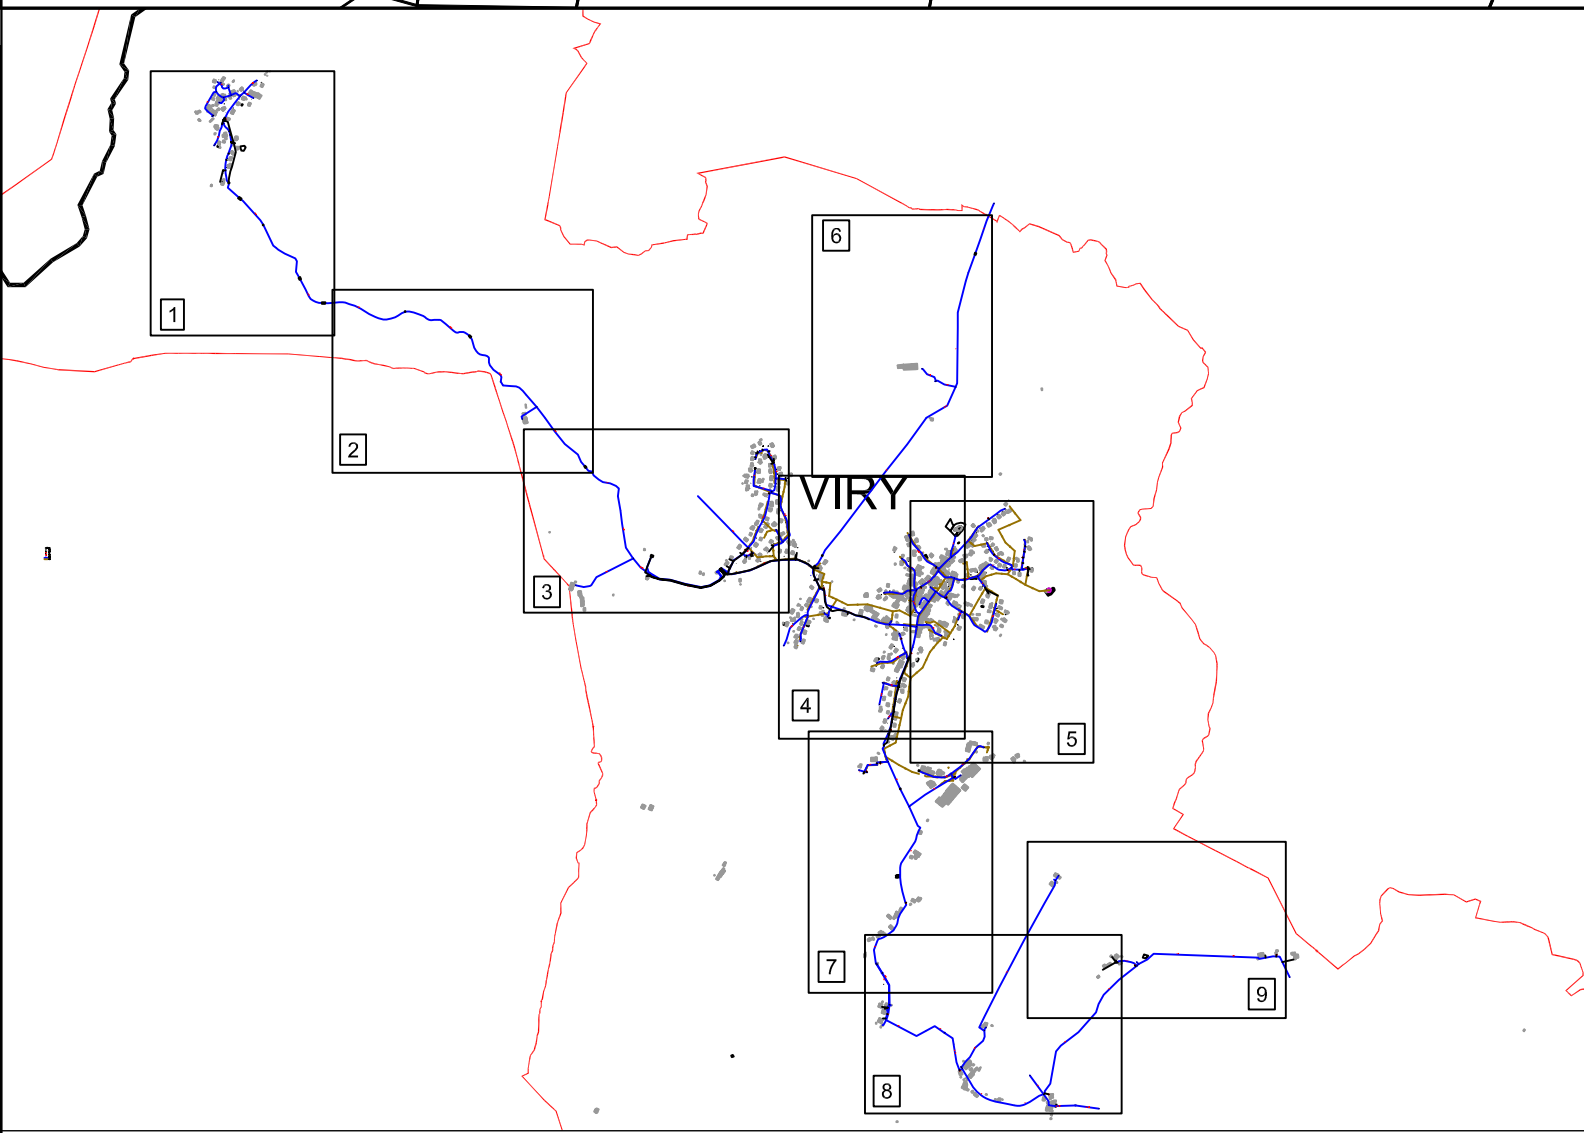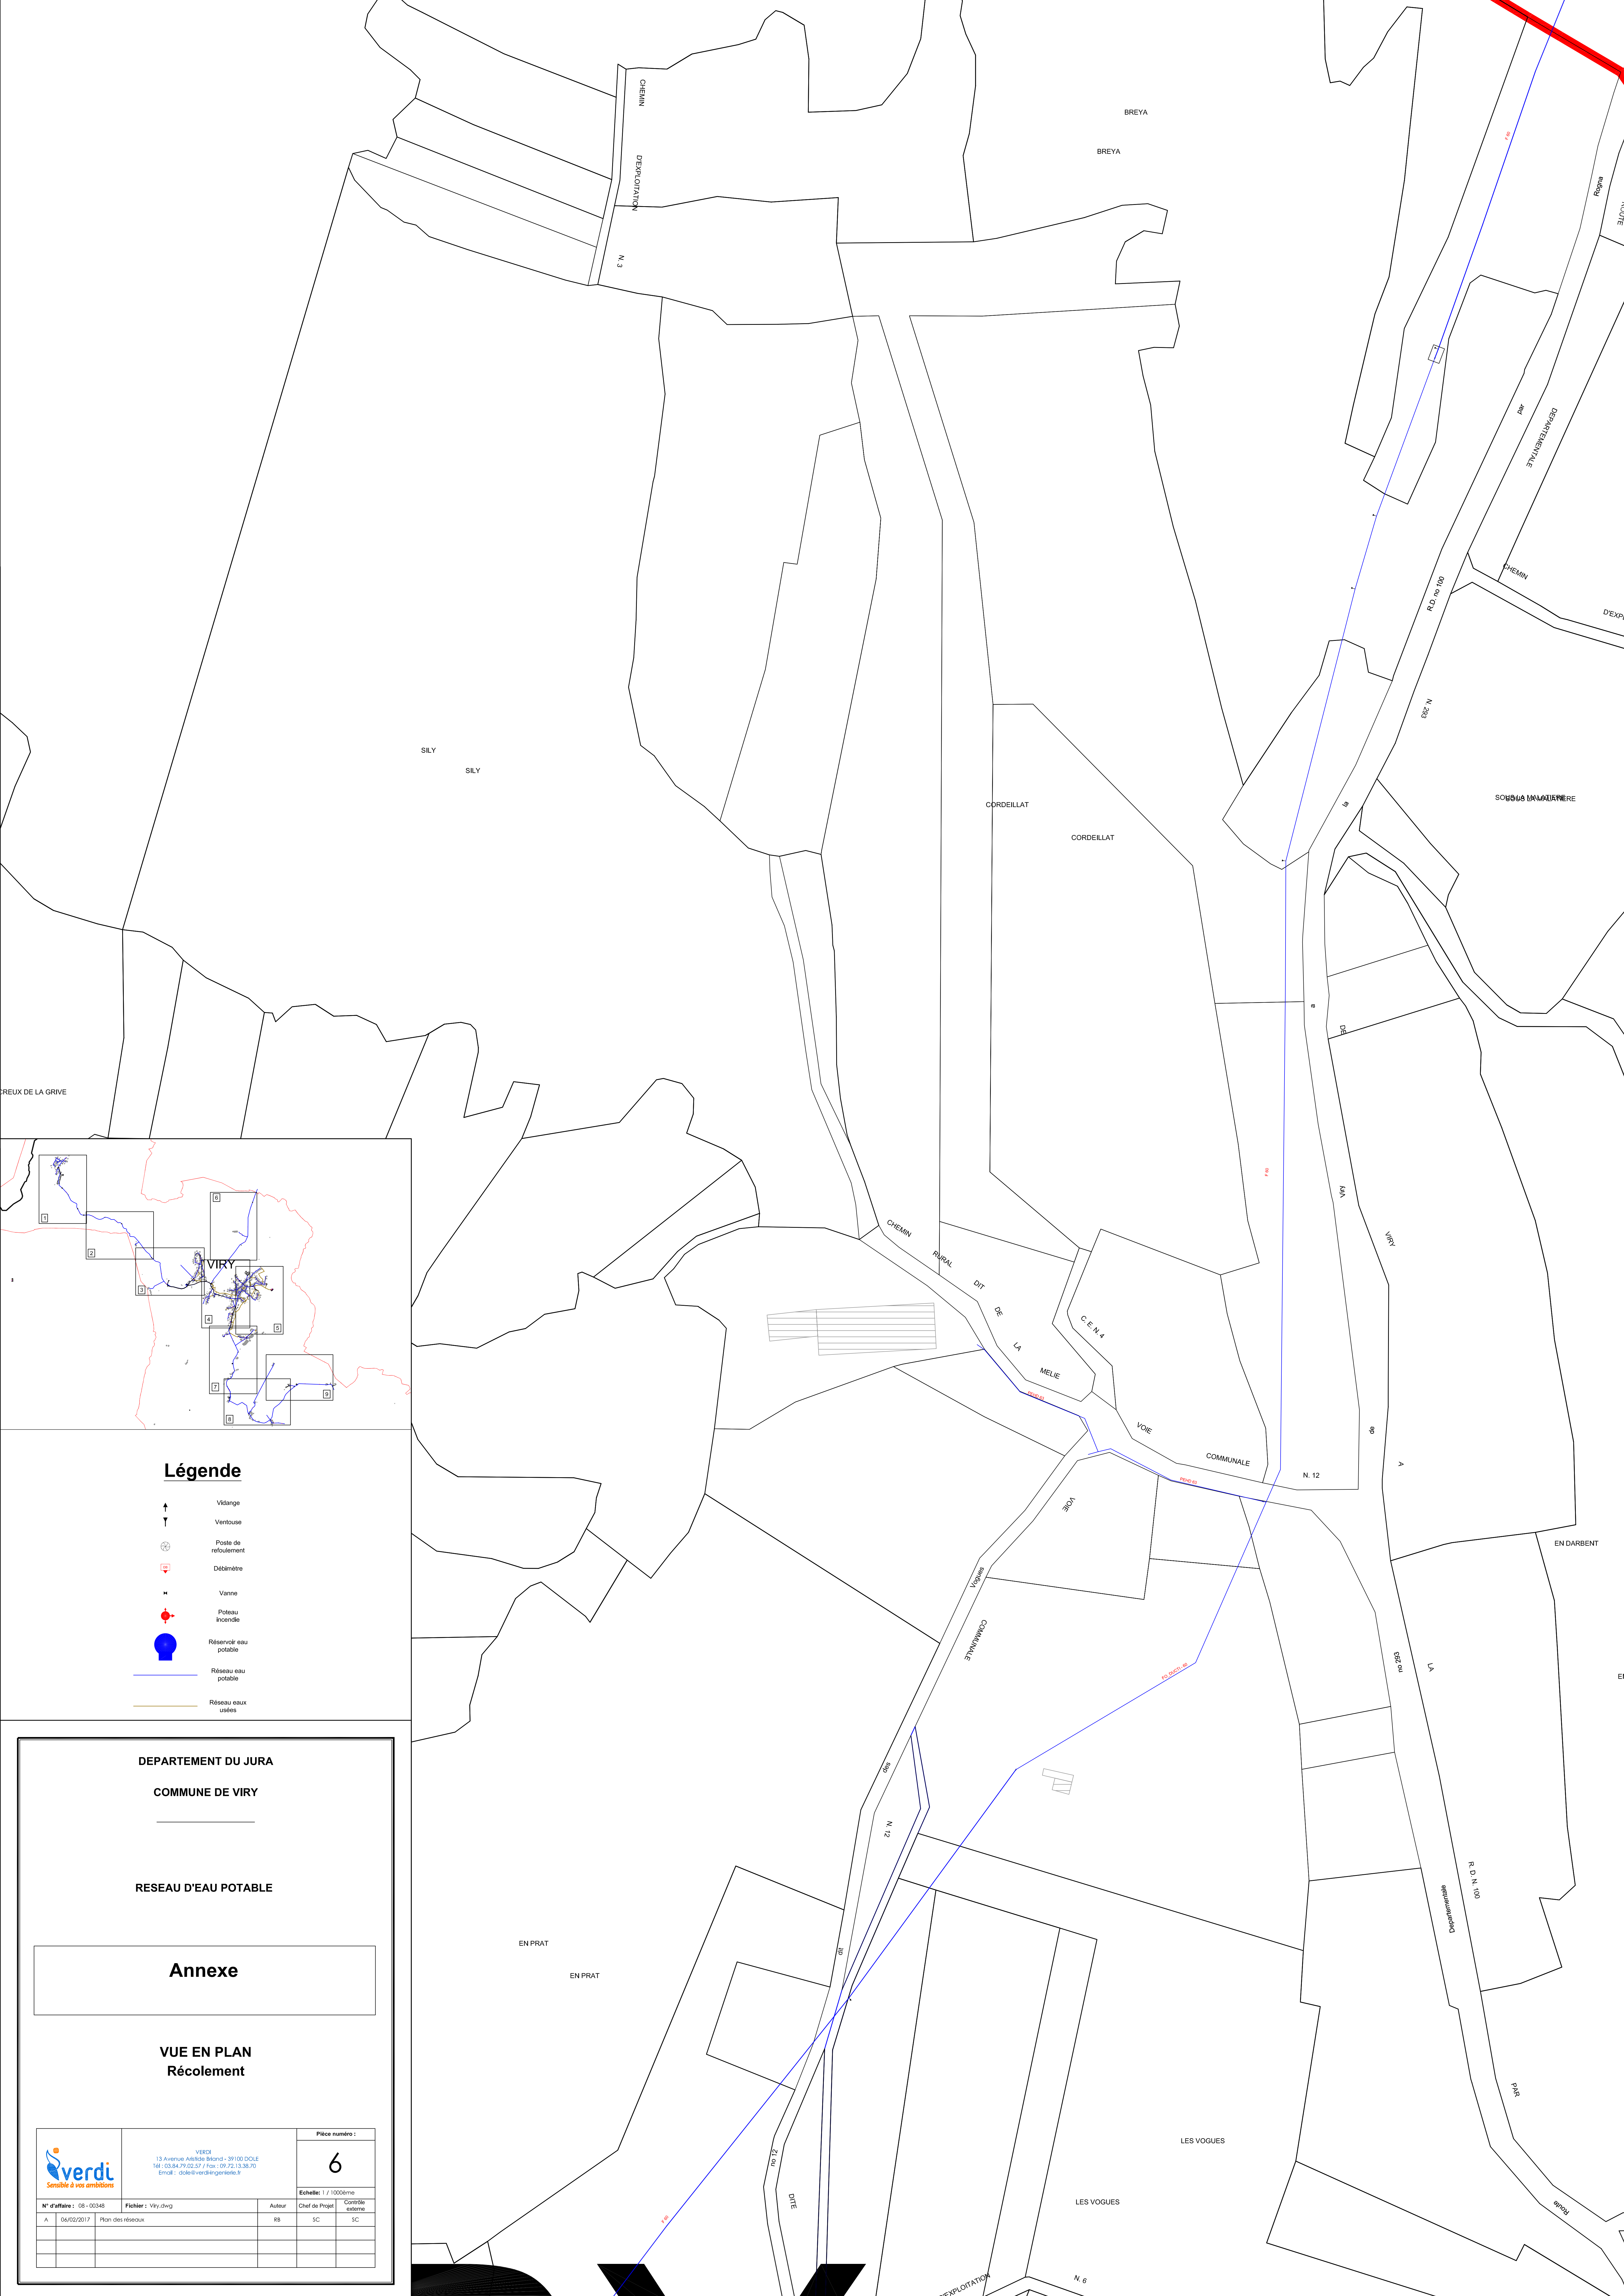

Légende

- Vidange
- Ventouse
- Poste de refoulement
- Débitmètre
- Vanne
- Puits incendie
- Réservoir eau potable
- Réseau eau potable
- Réseau eaux usées

DEPARTEMENT DU JURA

COMMUNE DE VIRY

RESEAU D'EAU POTABLE

Annexe

VUE EN PLAN
Récolement



N° d'affaire : 08 - 00348

Fichier : Viry.dwg

Auteur : RB

06/02/2017

Plan des réseaux

VIRY

13 Avenue André Brand - 39100 DOLE

Tel : 03.84.79.02.57 / Fax : 09.72.13.38.70

Email : dole@verdiengeneie.fr

Plaque numéro :

6

Echelle: 1 / 1000ème


SC

A	06/02/2017	Plan des réseaux	RB	SC	SC

[illegible]