S.I.A.E de Fontaine de Vaucelle

Construction d'un réseau d'adduction d'eau potable intercommunal

PLAN DE RECOLEMENT

Vue en plan
Liaison Puits - Réservoir Poiseul
Tronçon A à F


Levé et dressé par :
SARL F.G.A. TOPO
Géomètres Experts
21-23 FONTAINE-LES-DIJON
TEL-FAX : 03.80.53.47.69
N° Ordre : 0A 00 0A 00 0A 04 - E-GéoNUID : 06 86 82 07 72
E-mail : fga-topo@yahoo.fr

INEO
INEO RESEAUX EST
BP 1 Avenue Raymond Poincaré
71210 MONTCHANIN CEDEX
TEL. 03 85 73 73 00 - FAX : 03 85 73 74 75


| N° Dossier : 28-004 | Dessiné par : FLEURJAME | Date de création : | Echelle : 1/1000 |
|---|---|---|---|
| Fichier DAO : recolement 1 FAEC AEP fontaine de vaucelle.dwg | Vérifié par : J-Y REY | 29-06-2012 | |

| Indice | Date | Modifications | Dessiné par | Vérifié par |
|---|---|---|---|---|
| A | 29-06-12 | Première diffusion | FLEURJAME | J-Y REY |
| B | 29-08-12 | Deuxième diffusion | A. APERT | J-Y REY |
| | | | | |
| | | | | |
| | | | | |

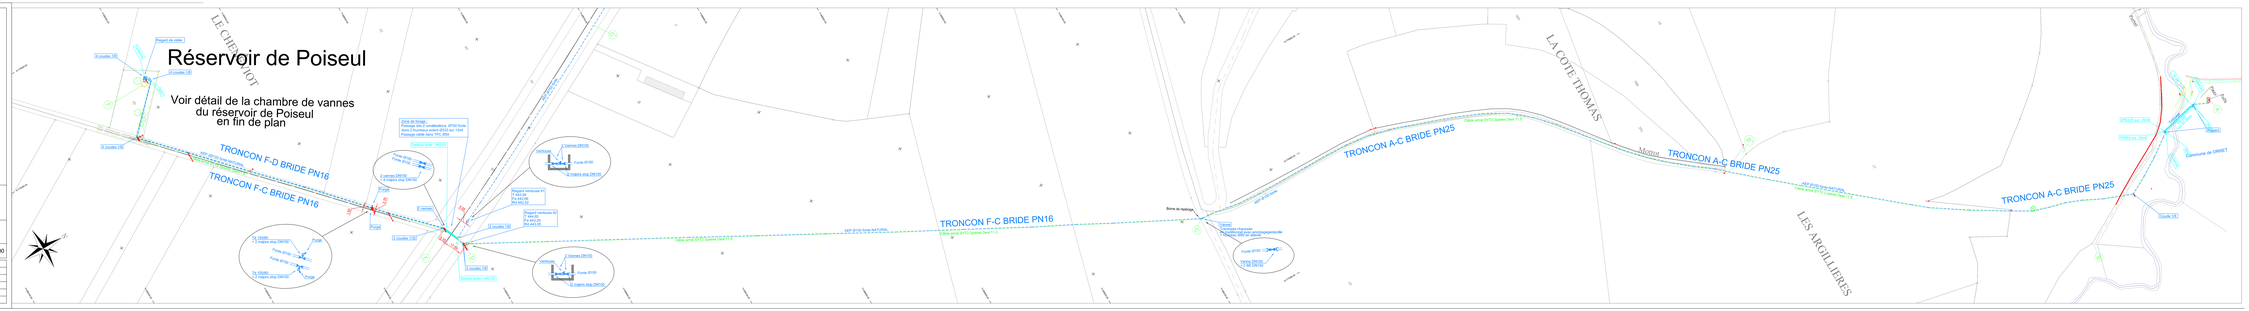
Réservoir de Poiseul
Voir détail de la chambre de vannes du réservoir de Poiseul en fin de plan
LE CHEVROT
Regard de visite
R (vieille) 150
R (vieille) 150
R (vieille) 150
TRONCON F-D BRIDE PN16
TRONCON F-C BRIDE PN16
AEP DN160 forte PN16/PN
Zone de forage
Forage existant
Forage DN150
Forage DN160
Forage DN150
Forage DN160
Forage DN150
Forage DN160