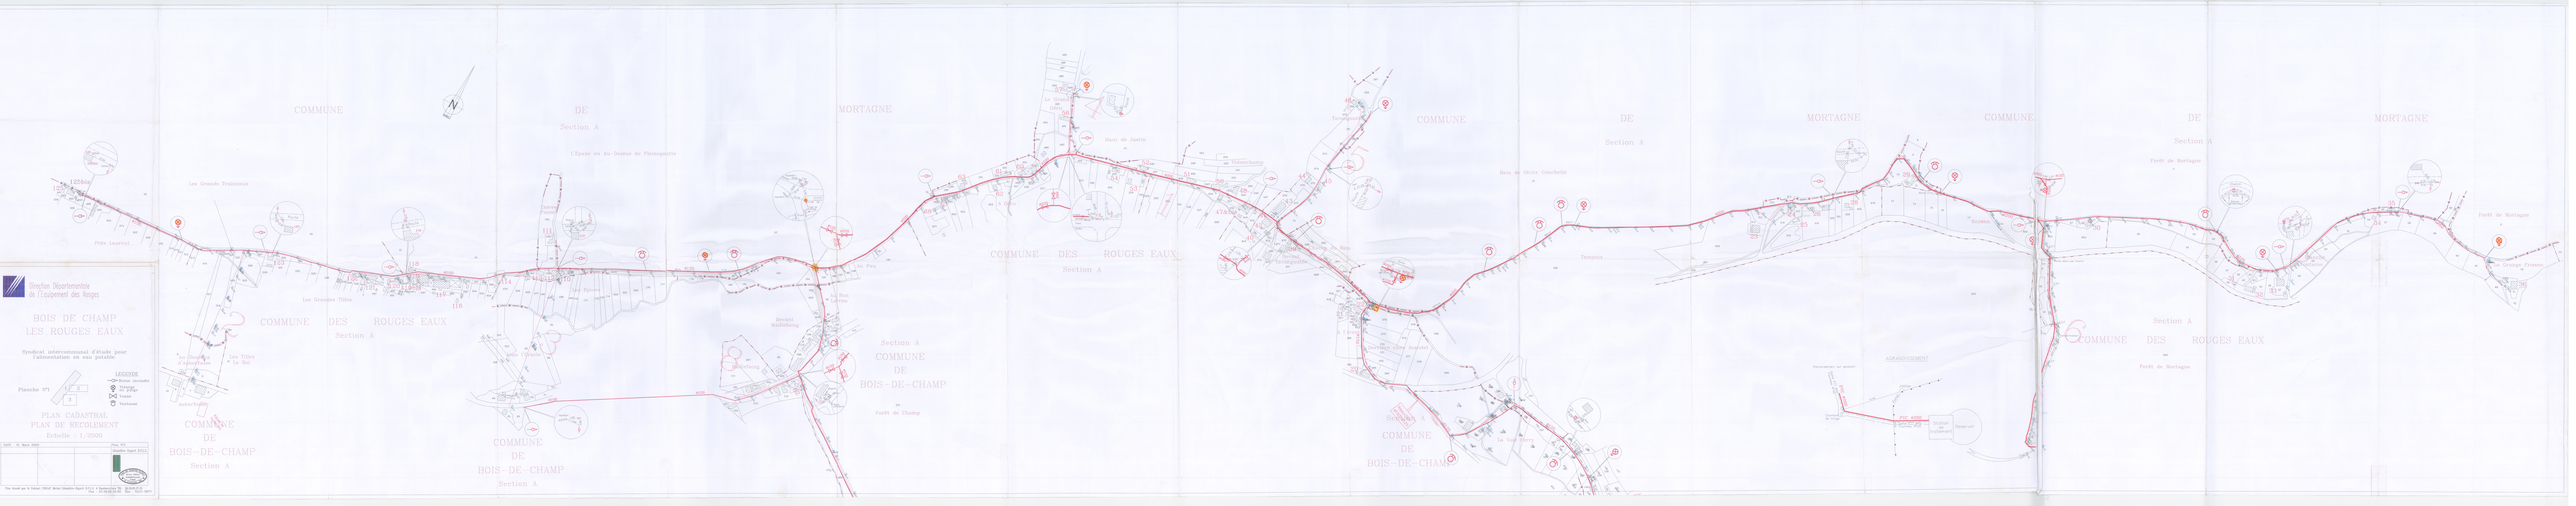
Direction Départementale de l'Equipement des Vosges
BOIS DE CHAMP
LES ROUGES EAUX
Syndical intercommunal d'Etude pour l'alimentation en eau potable
Planche N°1
PLAN CADASTRAL
PLAN DE RECOLEMENT
Echelle : 1/2000
LEGENDE
Borne incendie
Vanne
Ventouse
COMMUNE DE BOIS-DE-CHAMP
Section A
COMMUNE DES ROUGES EAUX
Section A
COMMUNE DE MORTAGNE
Section A
Forêt de Champ
Forêt de Mortagne
Les Grands Traiteaux
Les Grandes Tilles
Les Tilles au Bois
Près Laurent
Le Chêne
Le Pré
Le Bois Prêtre
Derrière Maillefaing
Le Grand Pré
Sous le Sartin
Valdemichette
Le Haut Pré
Le Bois Prêtre
Bois de Dèche Cuvelle
Tempoux
