Maître d'ouvrage

Commune de
Raon sur Plaine

Travaux d'assainissement
général de la commune

AC
Bureau de Mets
11, Mesnerie du Saint-Martin
Rue Jean-Paul Sartre

SOGEA EST BTP
Z.I PARC DE HAYE
54840 VELAINE EN HAYE
Tél : 03.83.23.28.80
Fax : 03.83.23.32.41

PLAN DE RECOLEMENT

LOT N°1 : RHIZOSPHERE
LOT N°2 : CANALISATIONS
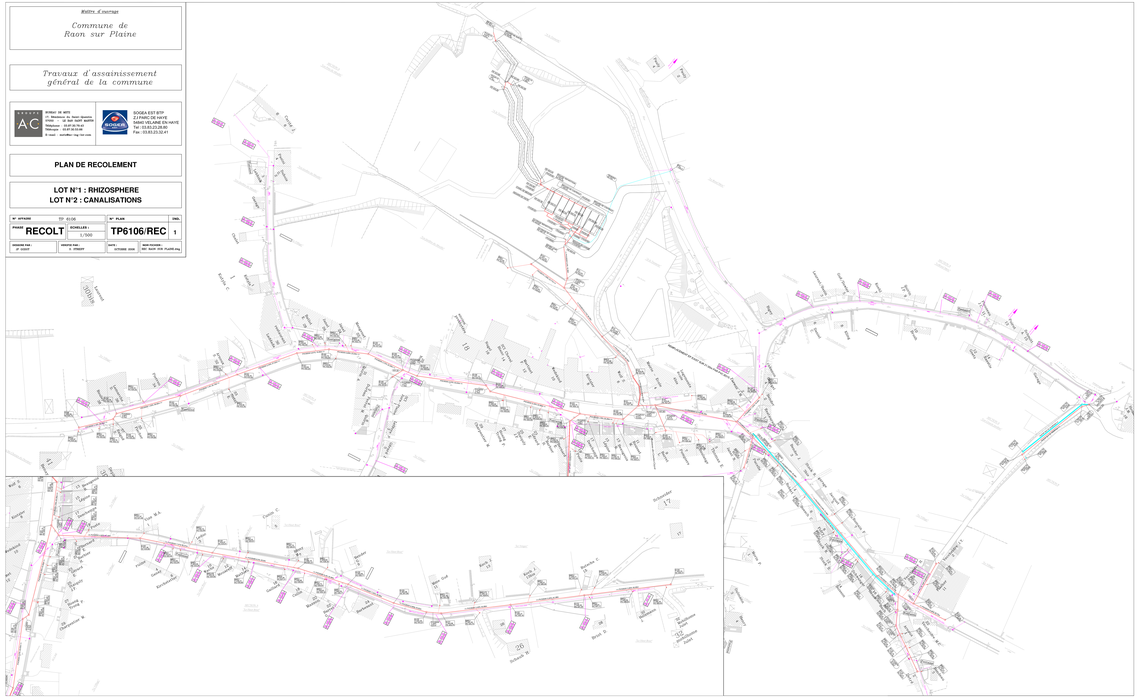
N° OPTIMO		N° PLAN		DIM.
TP 6106				
PROJET	RECOLT	ECHELLES : 1/500	TP6106/REC	1
DESSINE PAR : JP GUIGUT	DESSINE PAR : A. GRIGOT	DATE : OCTOBRE 2006	NOM DESSIN : DEC SUIVI STIM PLAN.dwg