

LEGENDE DES PLANS DE DETAIL

A	Réseau de télécommunication en classe A En planimétrie seulement sauf indication contraire sur le plan	<p>Coordonnées géoréférencées d'au moins trois points de l'ouvrage faisant foi</p>  <table border="1" style="margin-left: auto; margin-right: auto;"> <thead> <tr> <th colspan="2">Points de repère</th> </tr> </thead> <tbody> <tr> <td>1</td> <td>912108.97 6451058.35</td> </tr> <tr> <td>2</td> <td>912082.64 6450943.65</td> </tr> <tr> <td>3</td> <td>912051.0 6451022.48</td> </tr> </tbody> </table> <p>Coordonnées de points remarquables de l'ouvrage dans le système de projection : EPSG :2154 – RGF93, Lambert 93</p>	Points de repère		1	912108.97 6451058.35	2	912082.64 6450943.65	3	912051.0 6451022.48
Points de repère										
1	912108.97 6451058.35									
2	912082.64 6450943.65									
3	912051.0 6451022.48									
B	Réseau de télécommunication en classe B									
C	Réseau de télécommunication en classe C									

IGN Fond cartographique issus de l'IGN

La présence d'un grillage avertisseur enterré au-dessus de nos ouvrages n'est pas systématique.

Contact

Pour toute demande de dévoiement : il est impératif de nous contacter le plus tôt possible, de préférence dès la réception de la réponse à la DT.
Par mail : xp-fibre@demat.sogelink.fr ou par téléphone au 09 80 80 43 03.

Demande d'information : déconnexion, marquage localisation ou toute autre demande, contacter Sogelink en indiquant l'adresse du chantier, le numéro de DT-DICT ou de dossier et vos coordonnées.
Par mail : xp-fibre@demat.sogelink.fr ou par téléphone au 09 80 80 43 03


En cas d'endommagement :
Contacter Sogelink en indiquant l'adresse du sinistre, le numéro de DT-DICT ou de dossier et vos coordonnées.
Par mail : xp-fibre@demat.sogelink.fr ou par téléphone au **02 98 46 46 27**

RECOMMANDATIONS TECHNIQUES

L'ensemble des recommandations techniques liées aux « ouvrages de télécommunications » se trouve au paragraphe 3.7.6 du fascicule 2 du guide d'applications de la réglementation anti-endommagement disponible sur :
<http://www.reseaux-et-canalizations.ineris.fr>

- 1) Cliquez sur « Construire sans détruire »
- 2) Cliquez sur « Guide d'application de la réglementation »


Notez que vous y trouverez les consignes de sécurité liées aux techniques et engins que vous utilisez, aussi bien à proximité des canalisations enterrées, que des lignes de télécommunication électroniques aériennes.

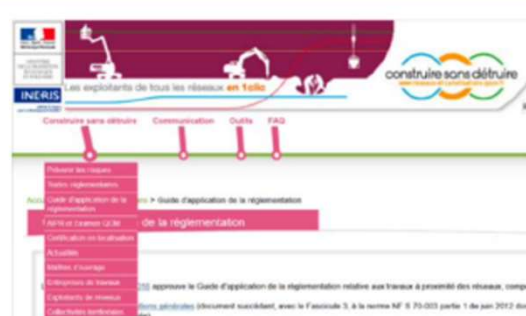


Ce guide est un catalogue de recommandations et de prescriptions techniques usuelles, générales et génériques.
Contrairement aux recommandations, les prescriptions présentent un caractère obligatoire.
Elles sont encadrées et écrites en rouge et en gras.

RAPPEL : Le marquage-piquetage est obligatoire
(Arrêté du 3 mars 2014 modifiant l'arrêté du 8 septembre 2009)

Article 27.3.1 : Lorsque les travaux doivent être exécutés au droit ou au voisinage d'ouvrages souterrains, enterrés, subaquatiques ou aériens, tels que canalisations et câbles ou autres réseaux, dépendant du maître de l'ouvrage ou de tierces personnes, le représentant du pouvoir adjudicateur prend à sa charge les sondages préalables en trois dimensions des ouvrages souterrains (voir aussi le chapitre 5.9 du fascicule 1 du Guide d'application de la réglementation).

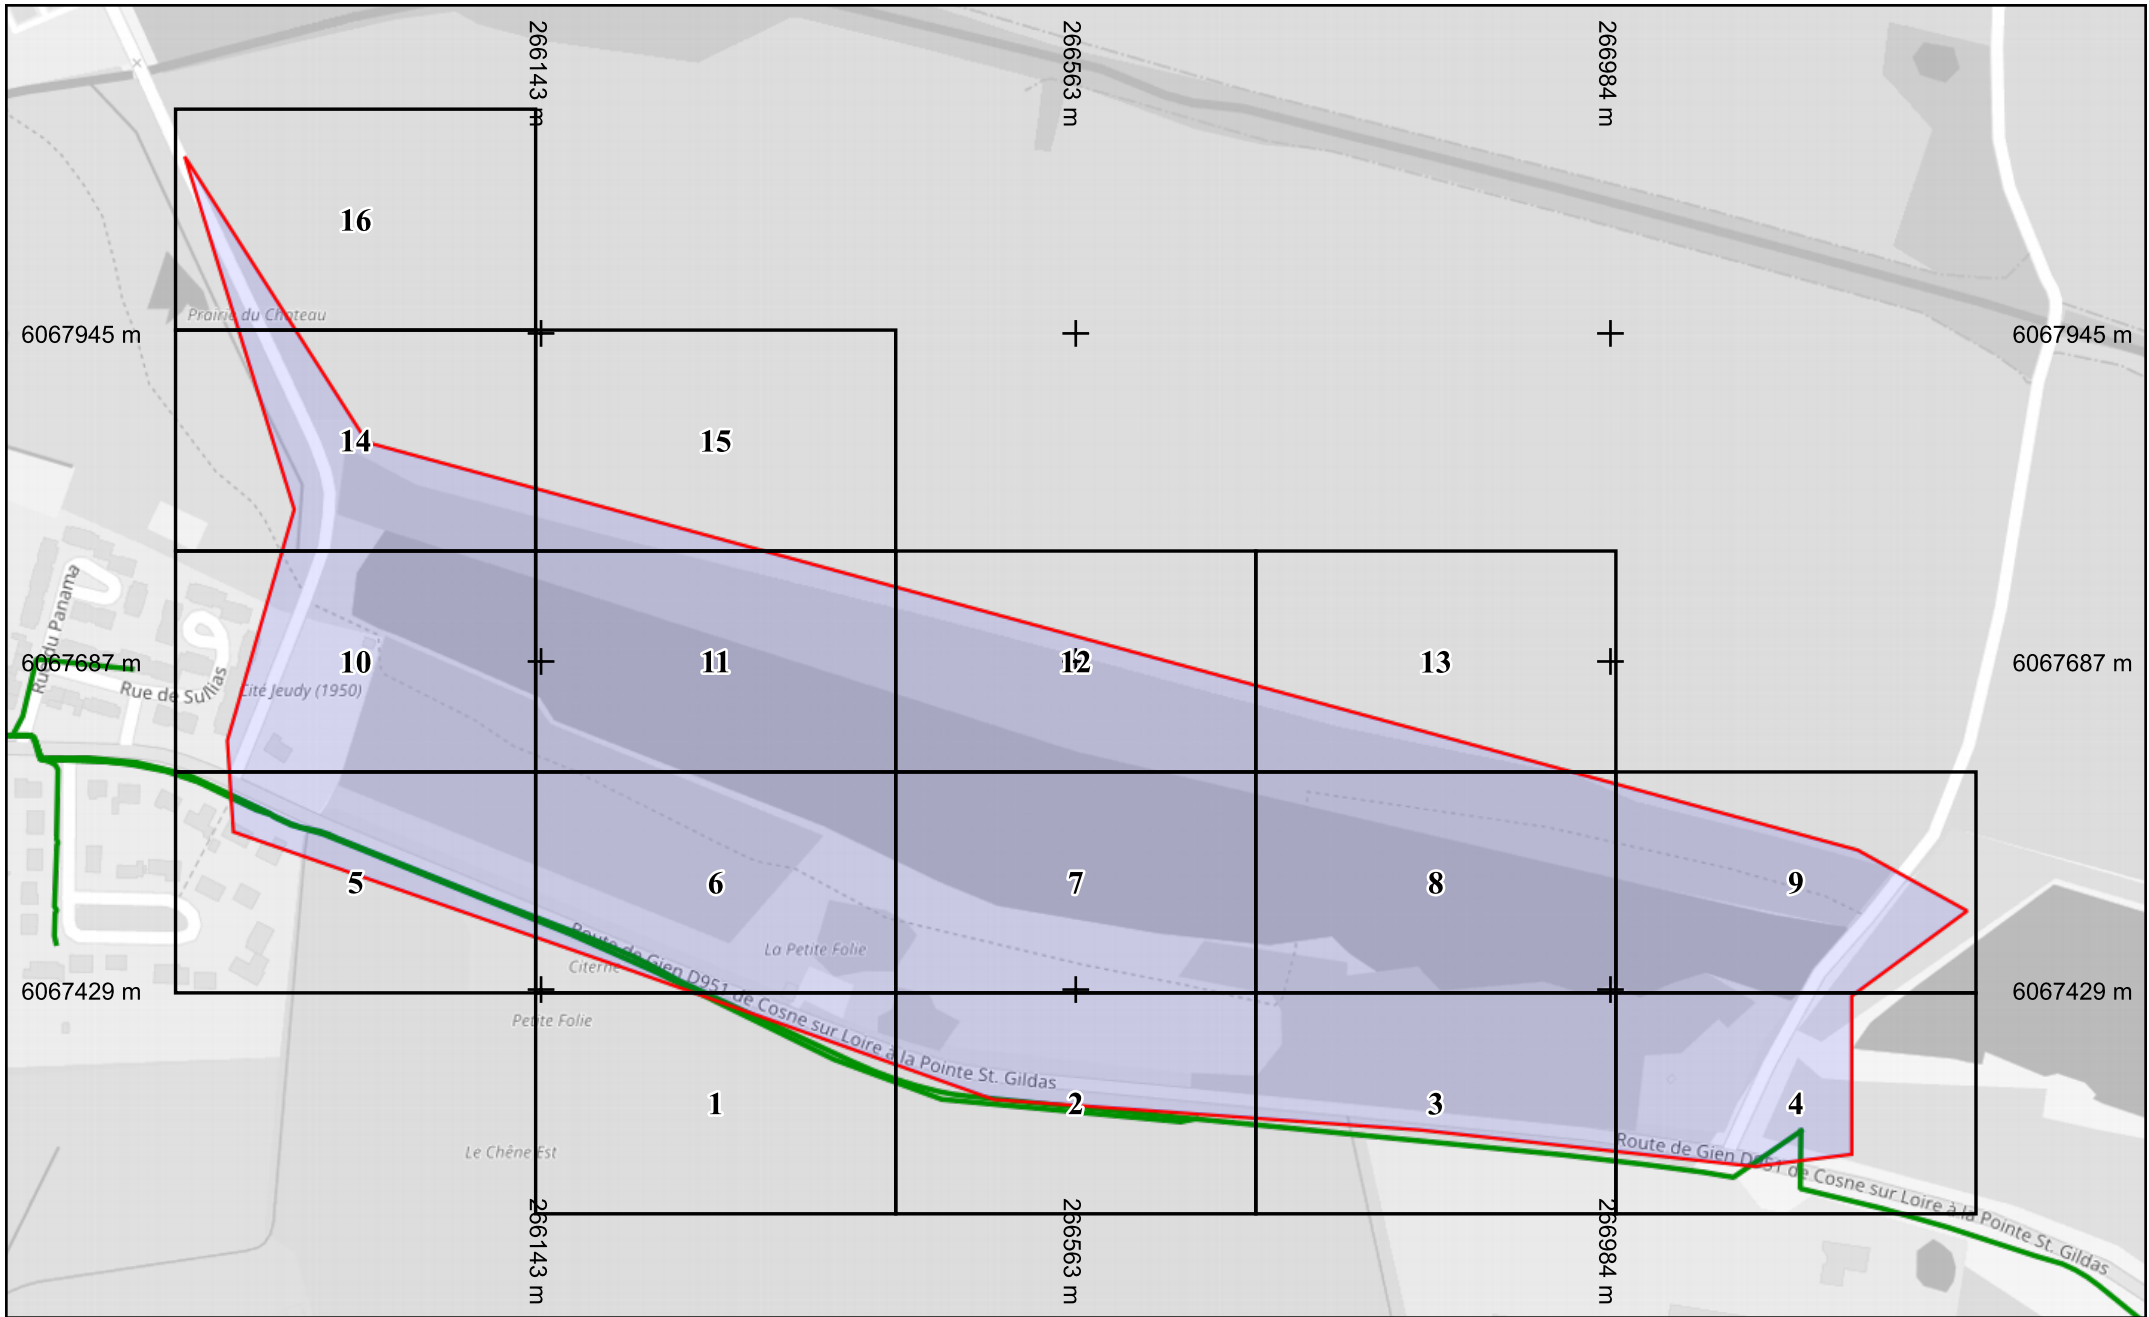


Légende
Réseau 

Échelle : 1:4000 --- Plan généré le : 11/04/2025 - 11:58:15


Numéro de consultation : 2025041102669D46


Adresse : , 45600 SULLY SUR LOIRE

Plan d'ensemble - Format d'impression : A4 Paysage

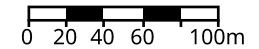

Classe de précision : C	Catégorie réseau : TL	Carroyage : WGS 84/Pseudo-Mercator - EPSG:3857
-------------------------	-----------------------	--

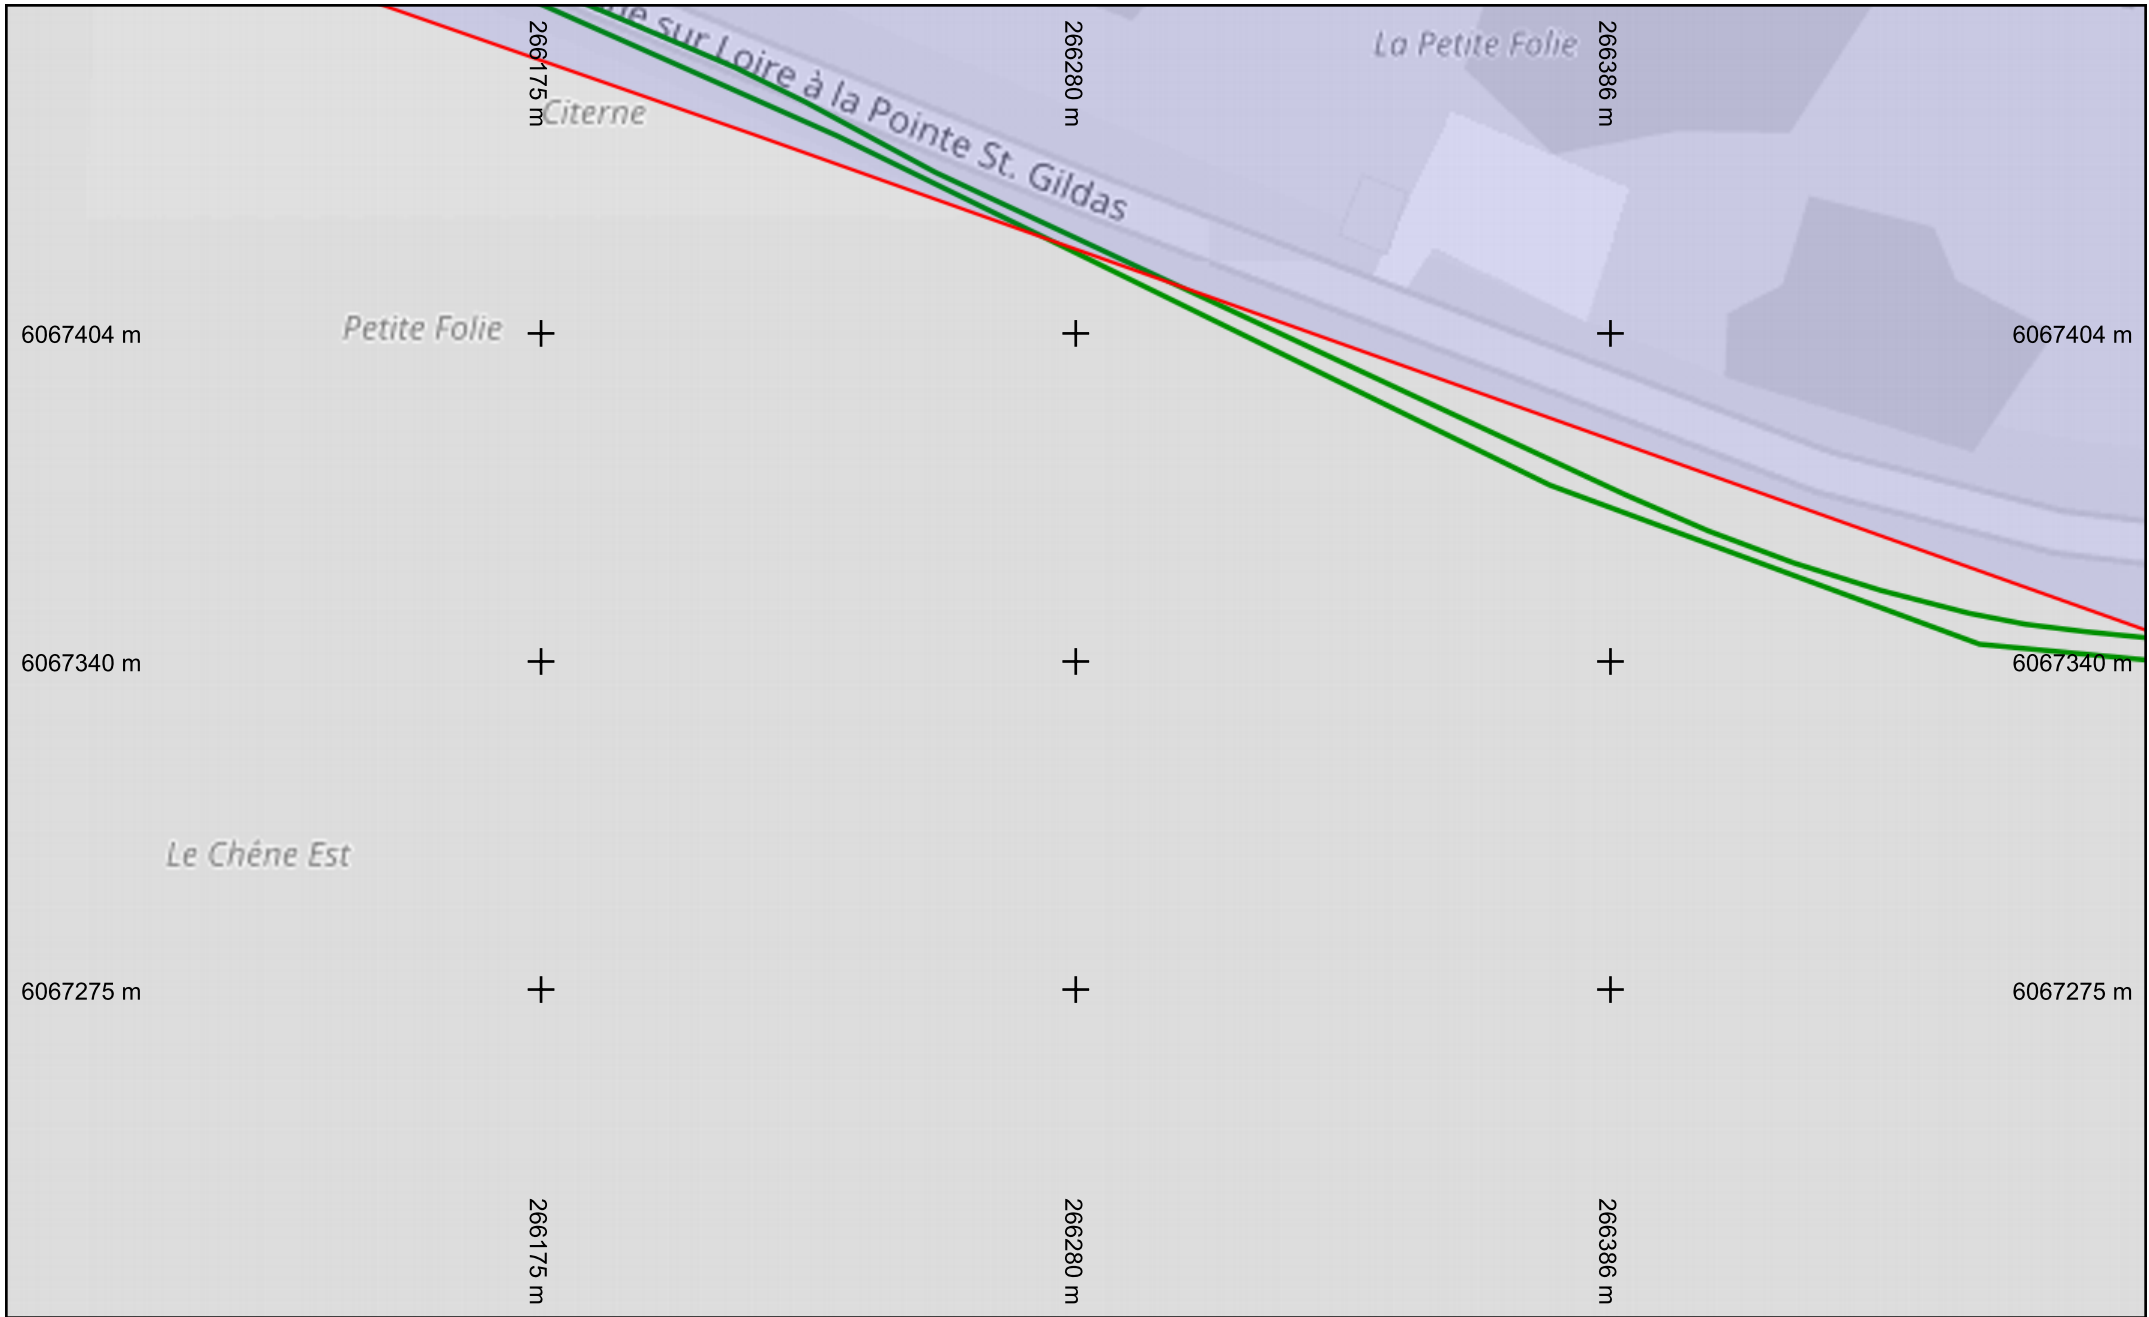


Légende
Réseau 

Échelle : 1:1000 --- Plan généré le : 11/04/2025 - 11:58:15


Numéro de consultation : 2025041102669D46


Adresse : , 45600 SULLY SUR LOIRE

Format d'impression : A4 Paysage

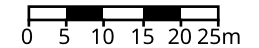

Classe de précision : C	Catégorie réseau : TL	Carroyage : WGS 84/Pseudo-Mercator - EPSG:3857
-------------------------	-----------------------	--

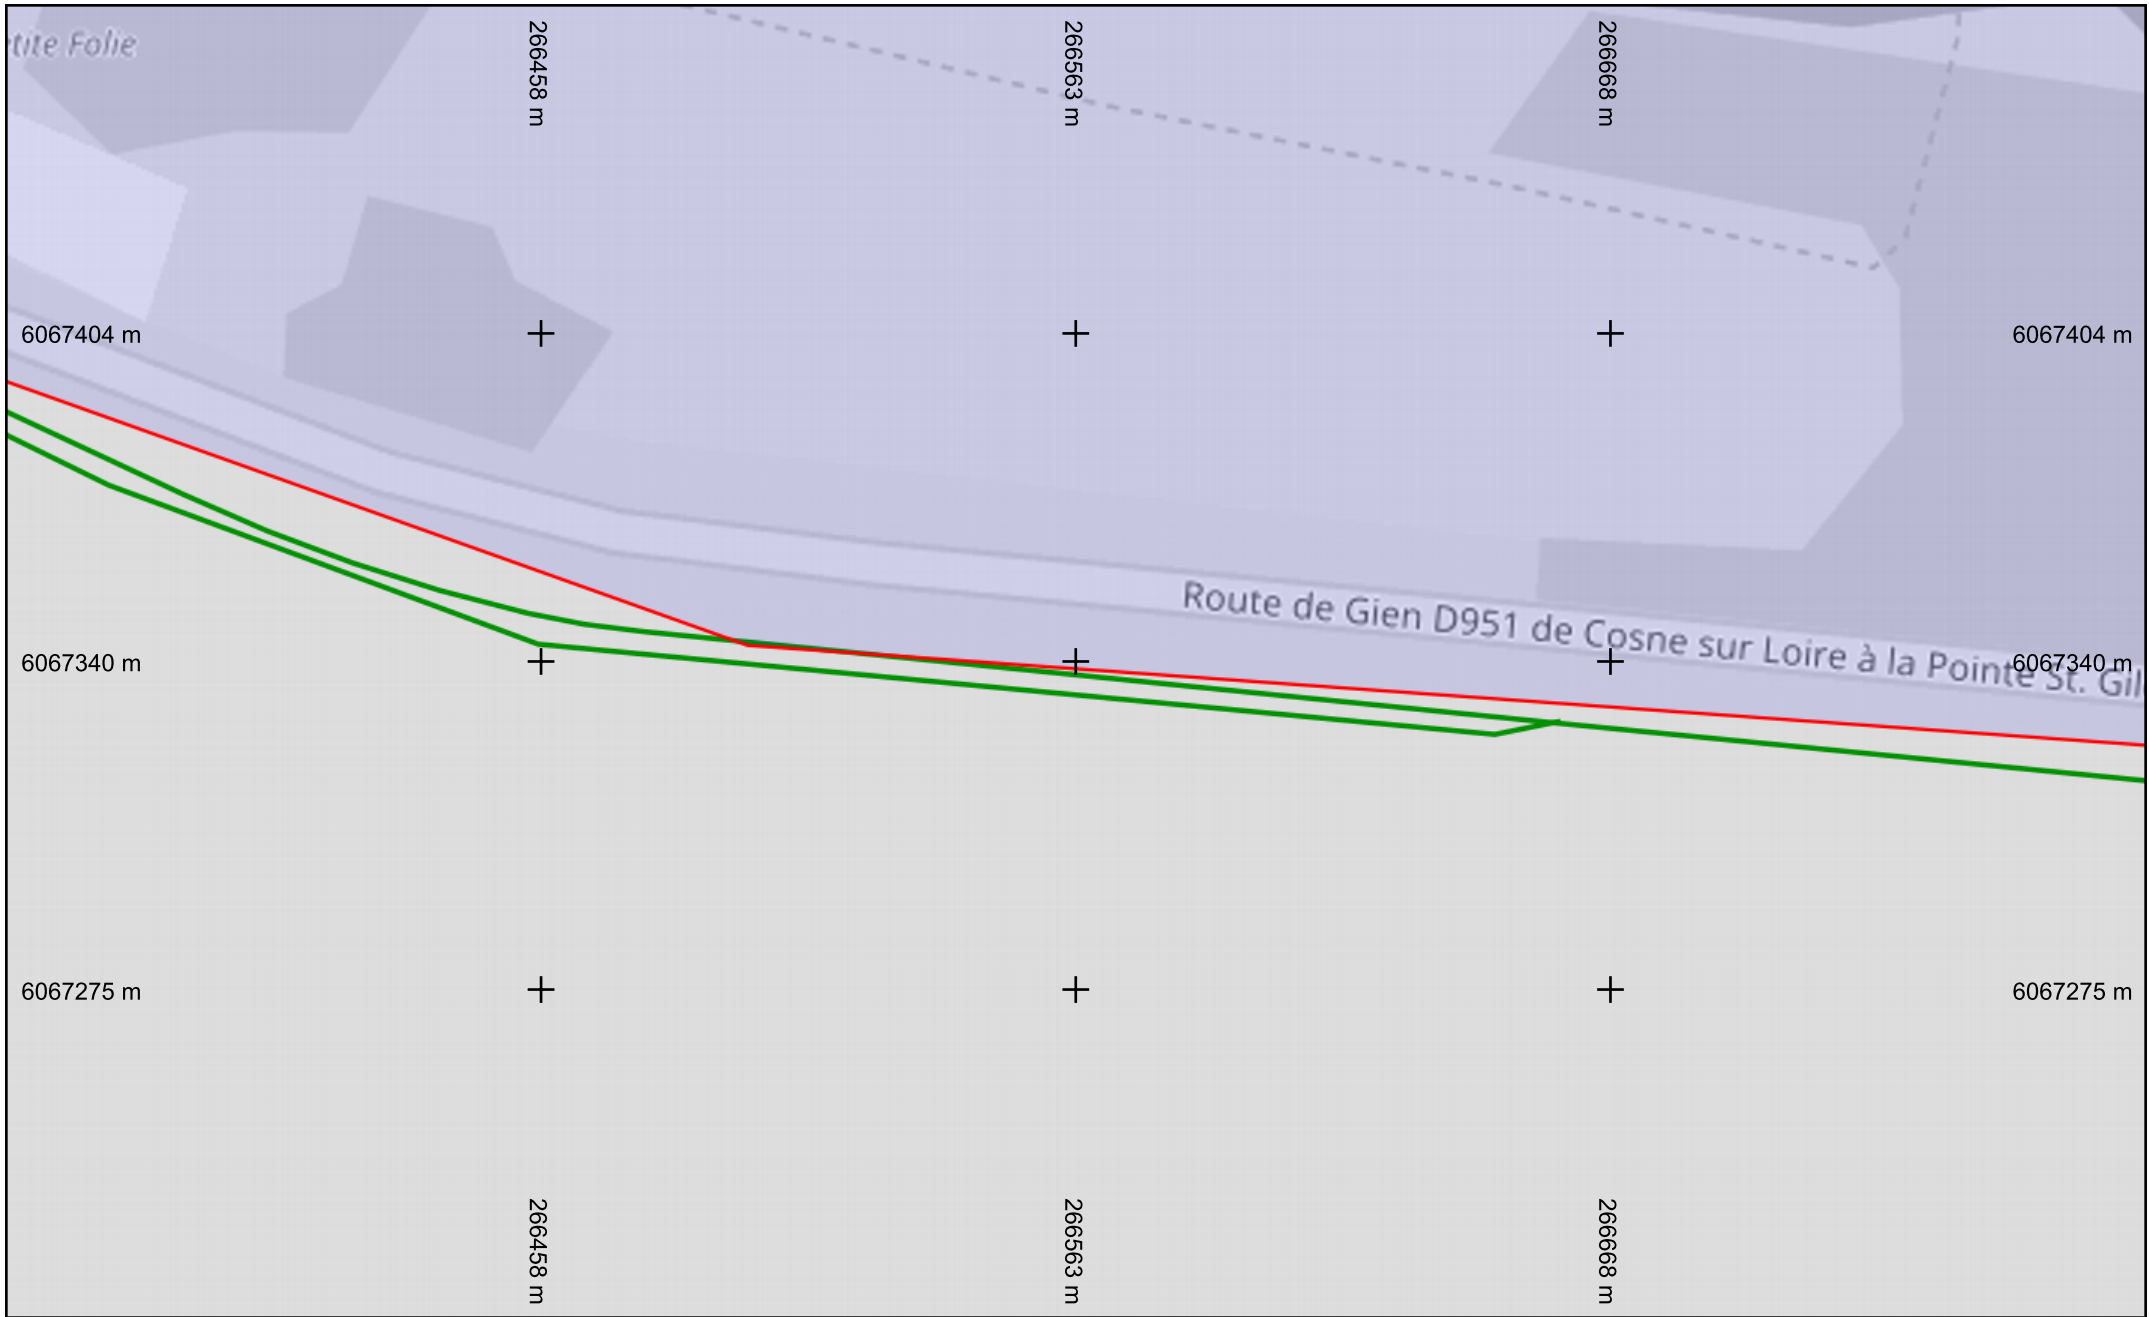


Légende
Réseau 

Échelle : 1:1000 --- Plan généré le : 11/04/2025 - 11:58:15


Numéro de consultation : 2025041102669D46


Adresse : , 45600 SULLY SUR LOIRE

Format d'impression : A4 Paysage

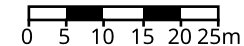

Classe de précision : C	Catégorie réseau : TL	Carroyage : WGS 84/Pseudo-Mercator - EPSG:3857
-------------------------	-----------------------	--

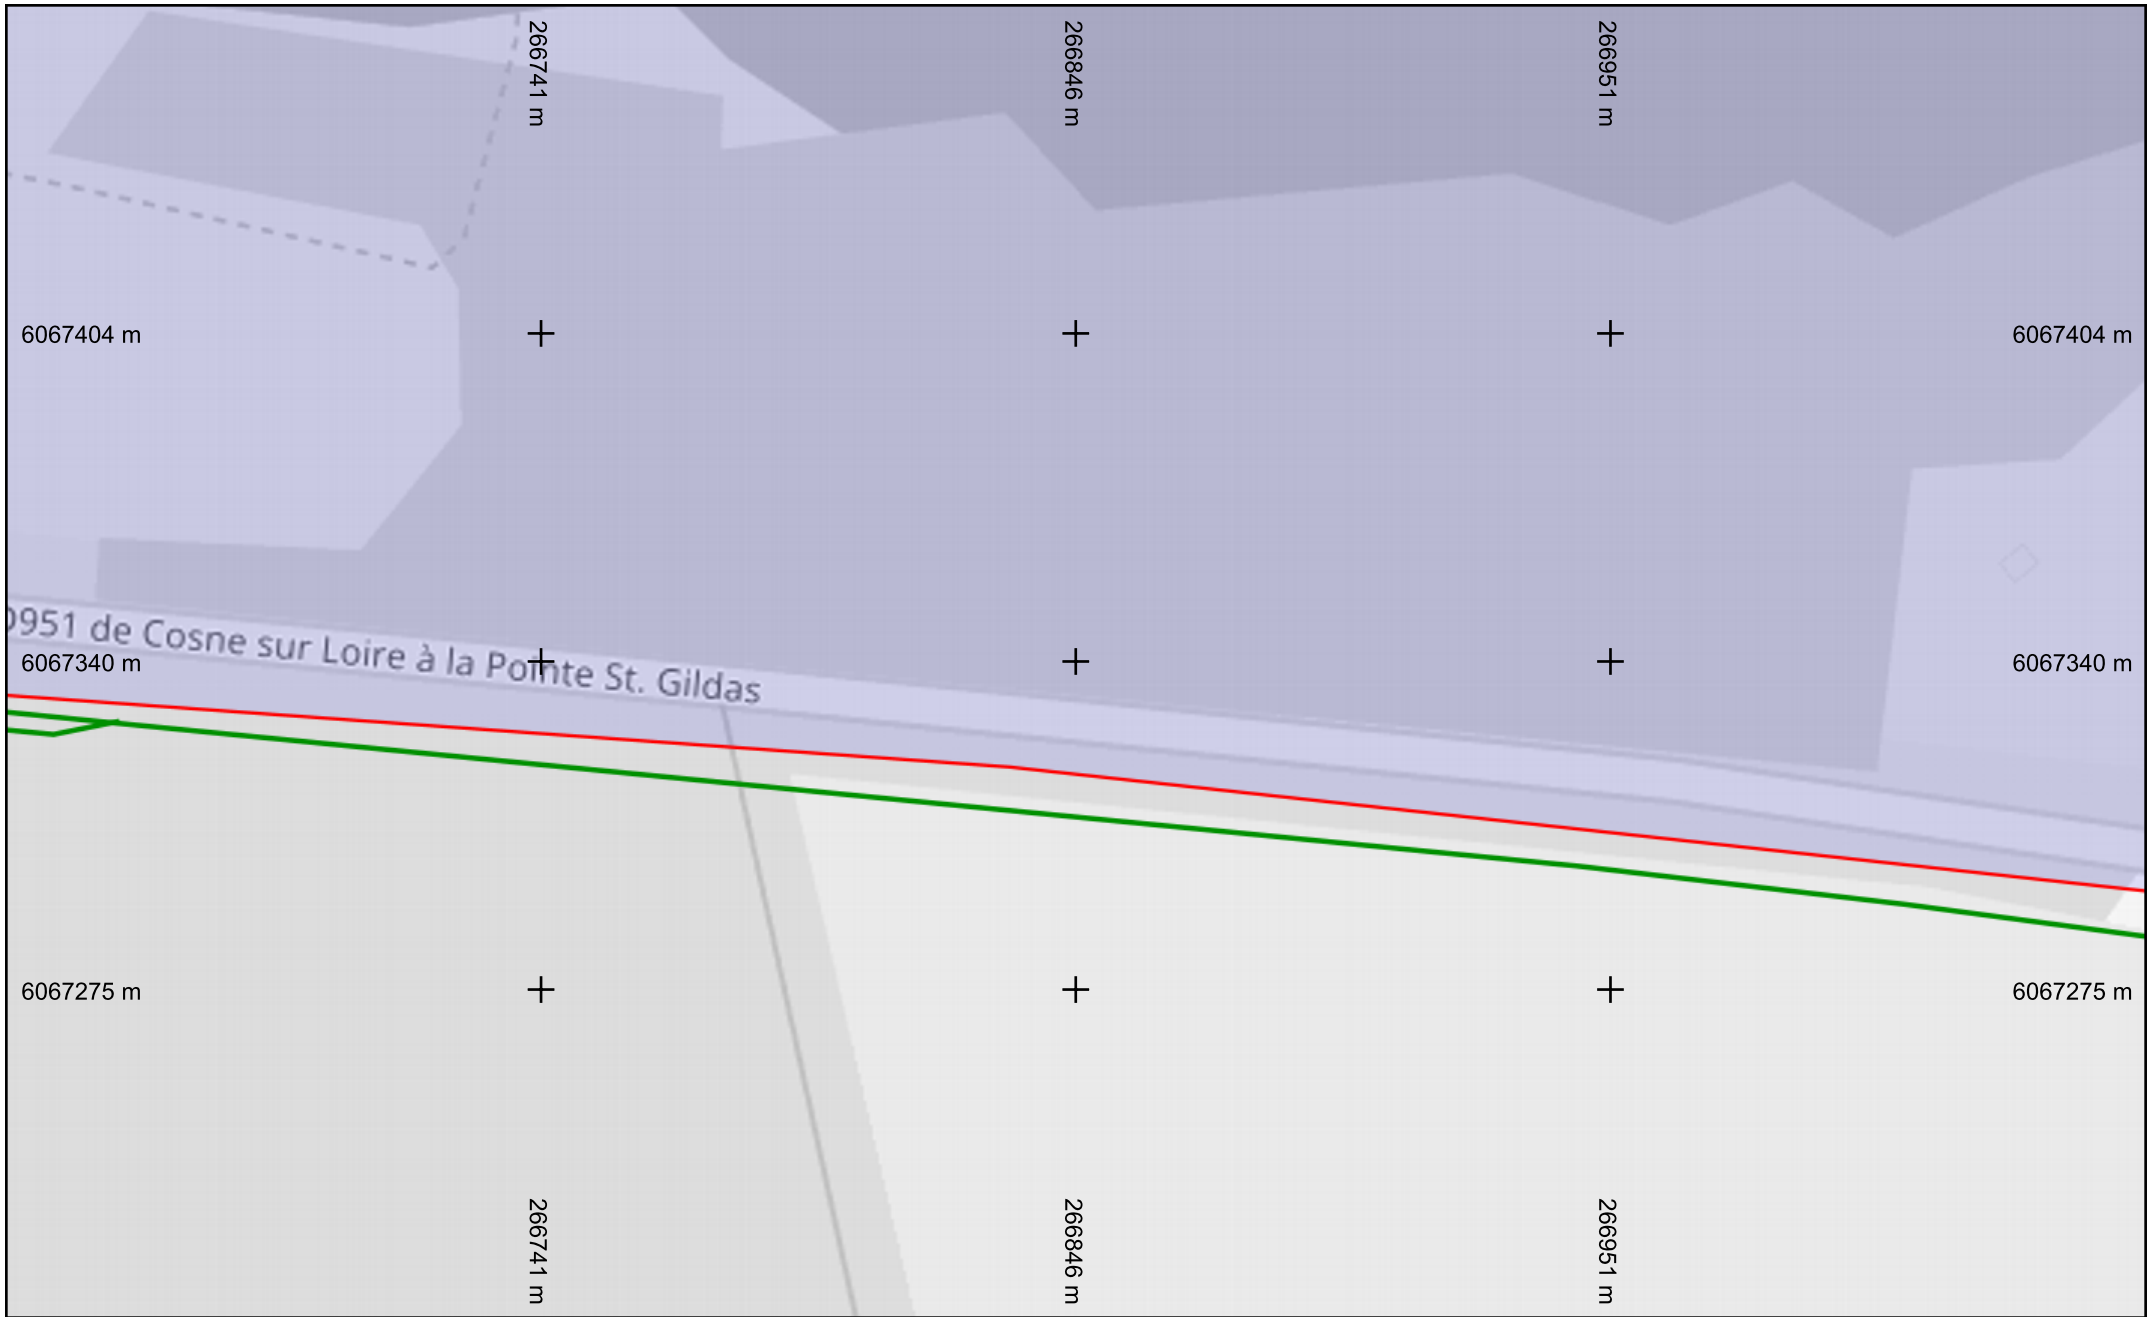


Légende
Réseau 

Échelle : 1:1000 --- Plan généré le : 11/04/2025 - 11:58:15


Numéro de consultation : 2025041102669D46


Adresse : , 45600 SULLY SUR LOIRE

Format d'impression : A4 Paysage

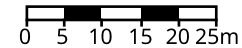

Classe de précision : C	Catégorie réseau : TL	Carroyage : WGS 84/Pseudo-Mercator - EPSG:3857
-------------------------	-----------------------	--

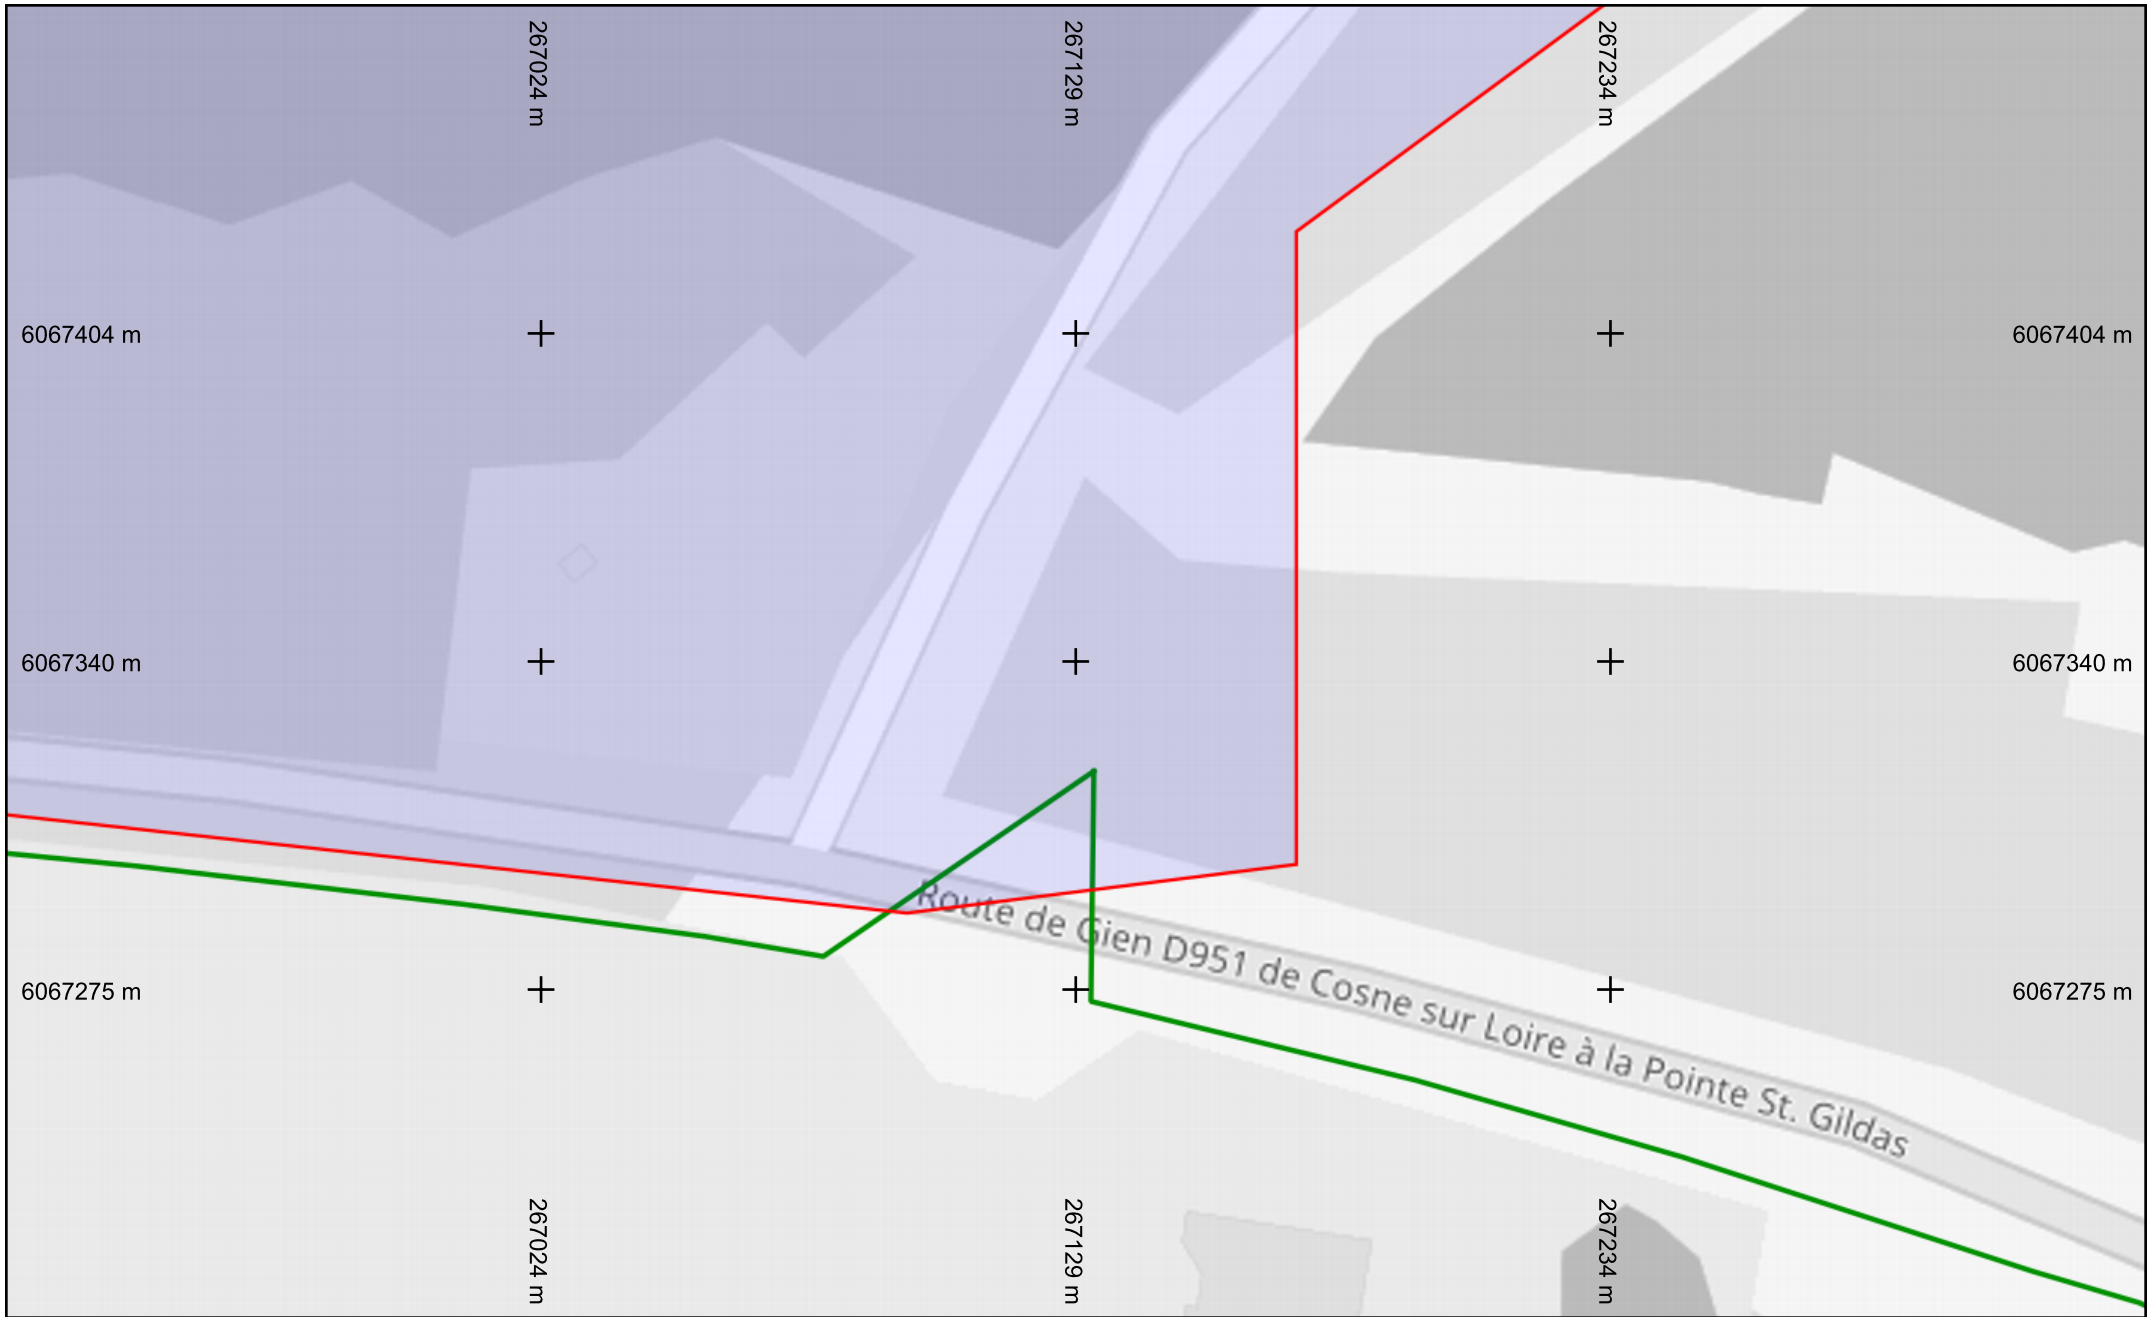


Légende
Réseau 

Échelle : 1:1000 --- Plan généré le : 11/04/2025 - 11:58:15

Numéro de consultation : 2025041102669D46


Adresse : , 45600 SULLY SUR LOIRE

Format d'impression : A4 Paysage

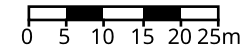


Classe de précision : C	Catégorie réseau : TL	Carroyage : WGS 84/Pseudo-Mercator - EPSG:3857
-------------------------	-----------------------	--





Légende
Réseau 

Échelle : 1:1000 --- Plan généré le : 11/04/2025 - 11:58:15
 Numéro de consultation : 2025041102669D46
 Adresse : , 45600 SULLY SUR LOIRE
 Format d'impression : A4 Paysage

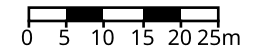

Classe de précision : C	Catégorie réseau : TL	Carroyage : WGS 84/Pseudo-Mercator - EPSG:3857
-------------------------	-----------------------	--

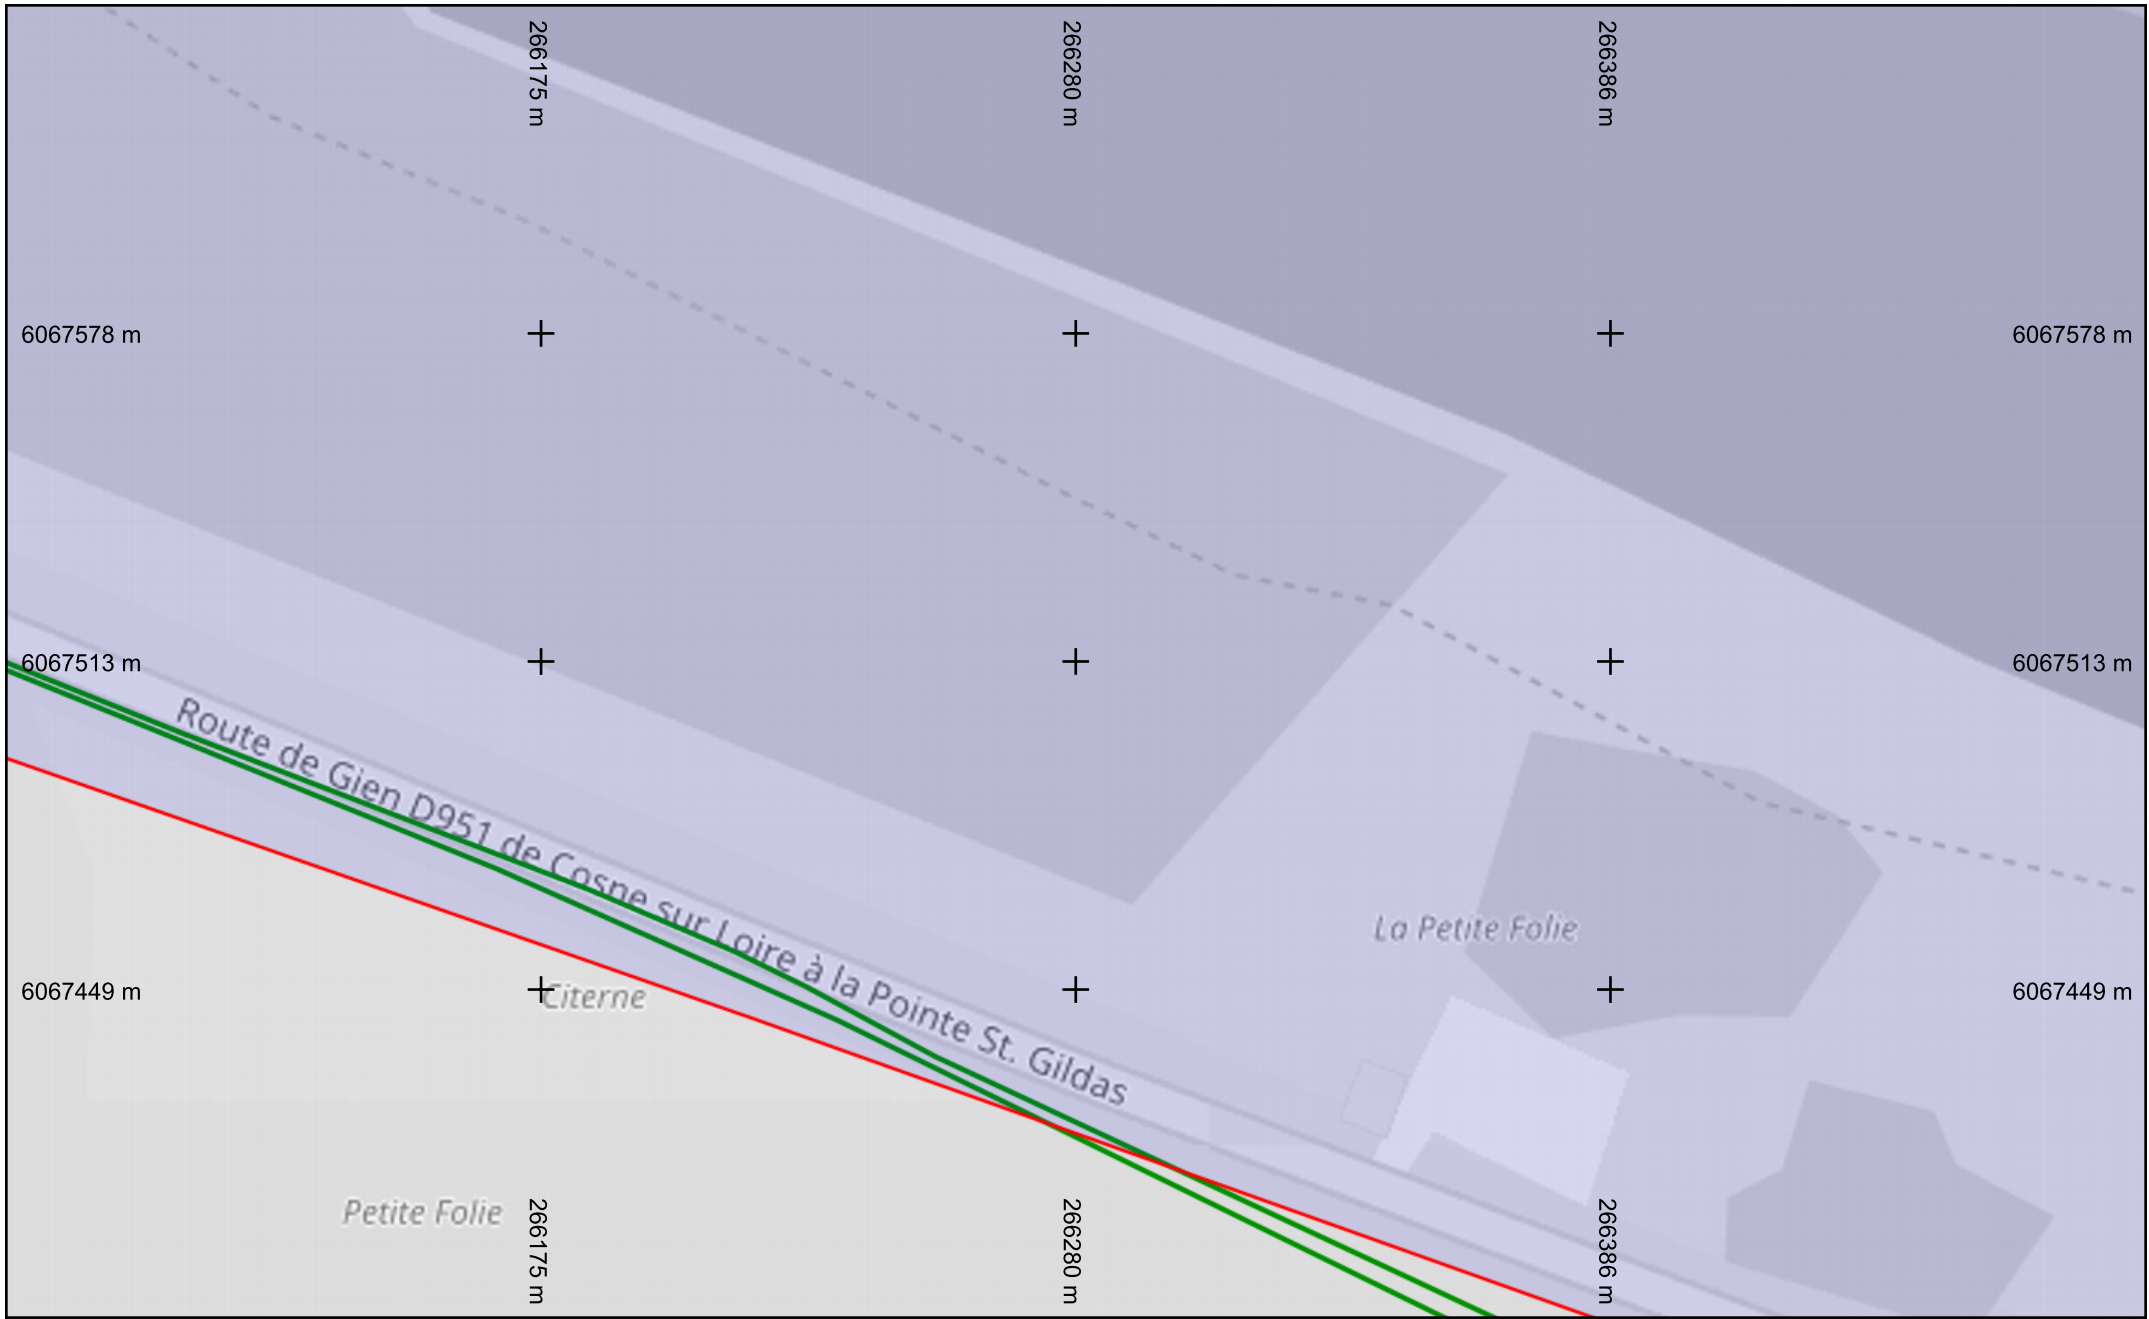


Légende
Réseau 

Échelle : 1:1000 --- Plan généré le : 11/04/2025 - 11:58:15


Numéro de consultation : 2025041102669D46


Adresse : , 45600 SULLY SUR LOIRE

Format d'impression : A4 Paysage

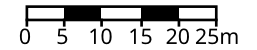

Classe de précision : C	Catégorie réseau : TL	Carroyage : WGS 84/Pseudo-Mercator - EPSG:3857
-------------------------	-----------------------	--

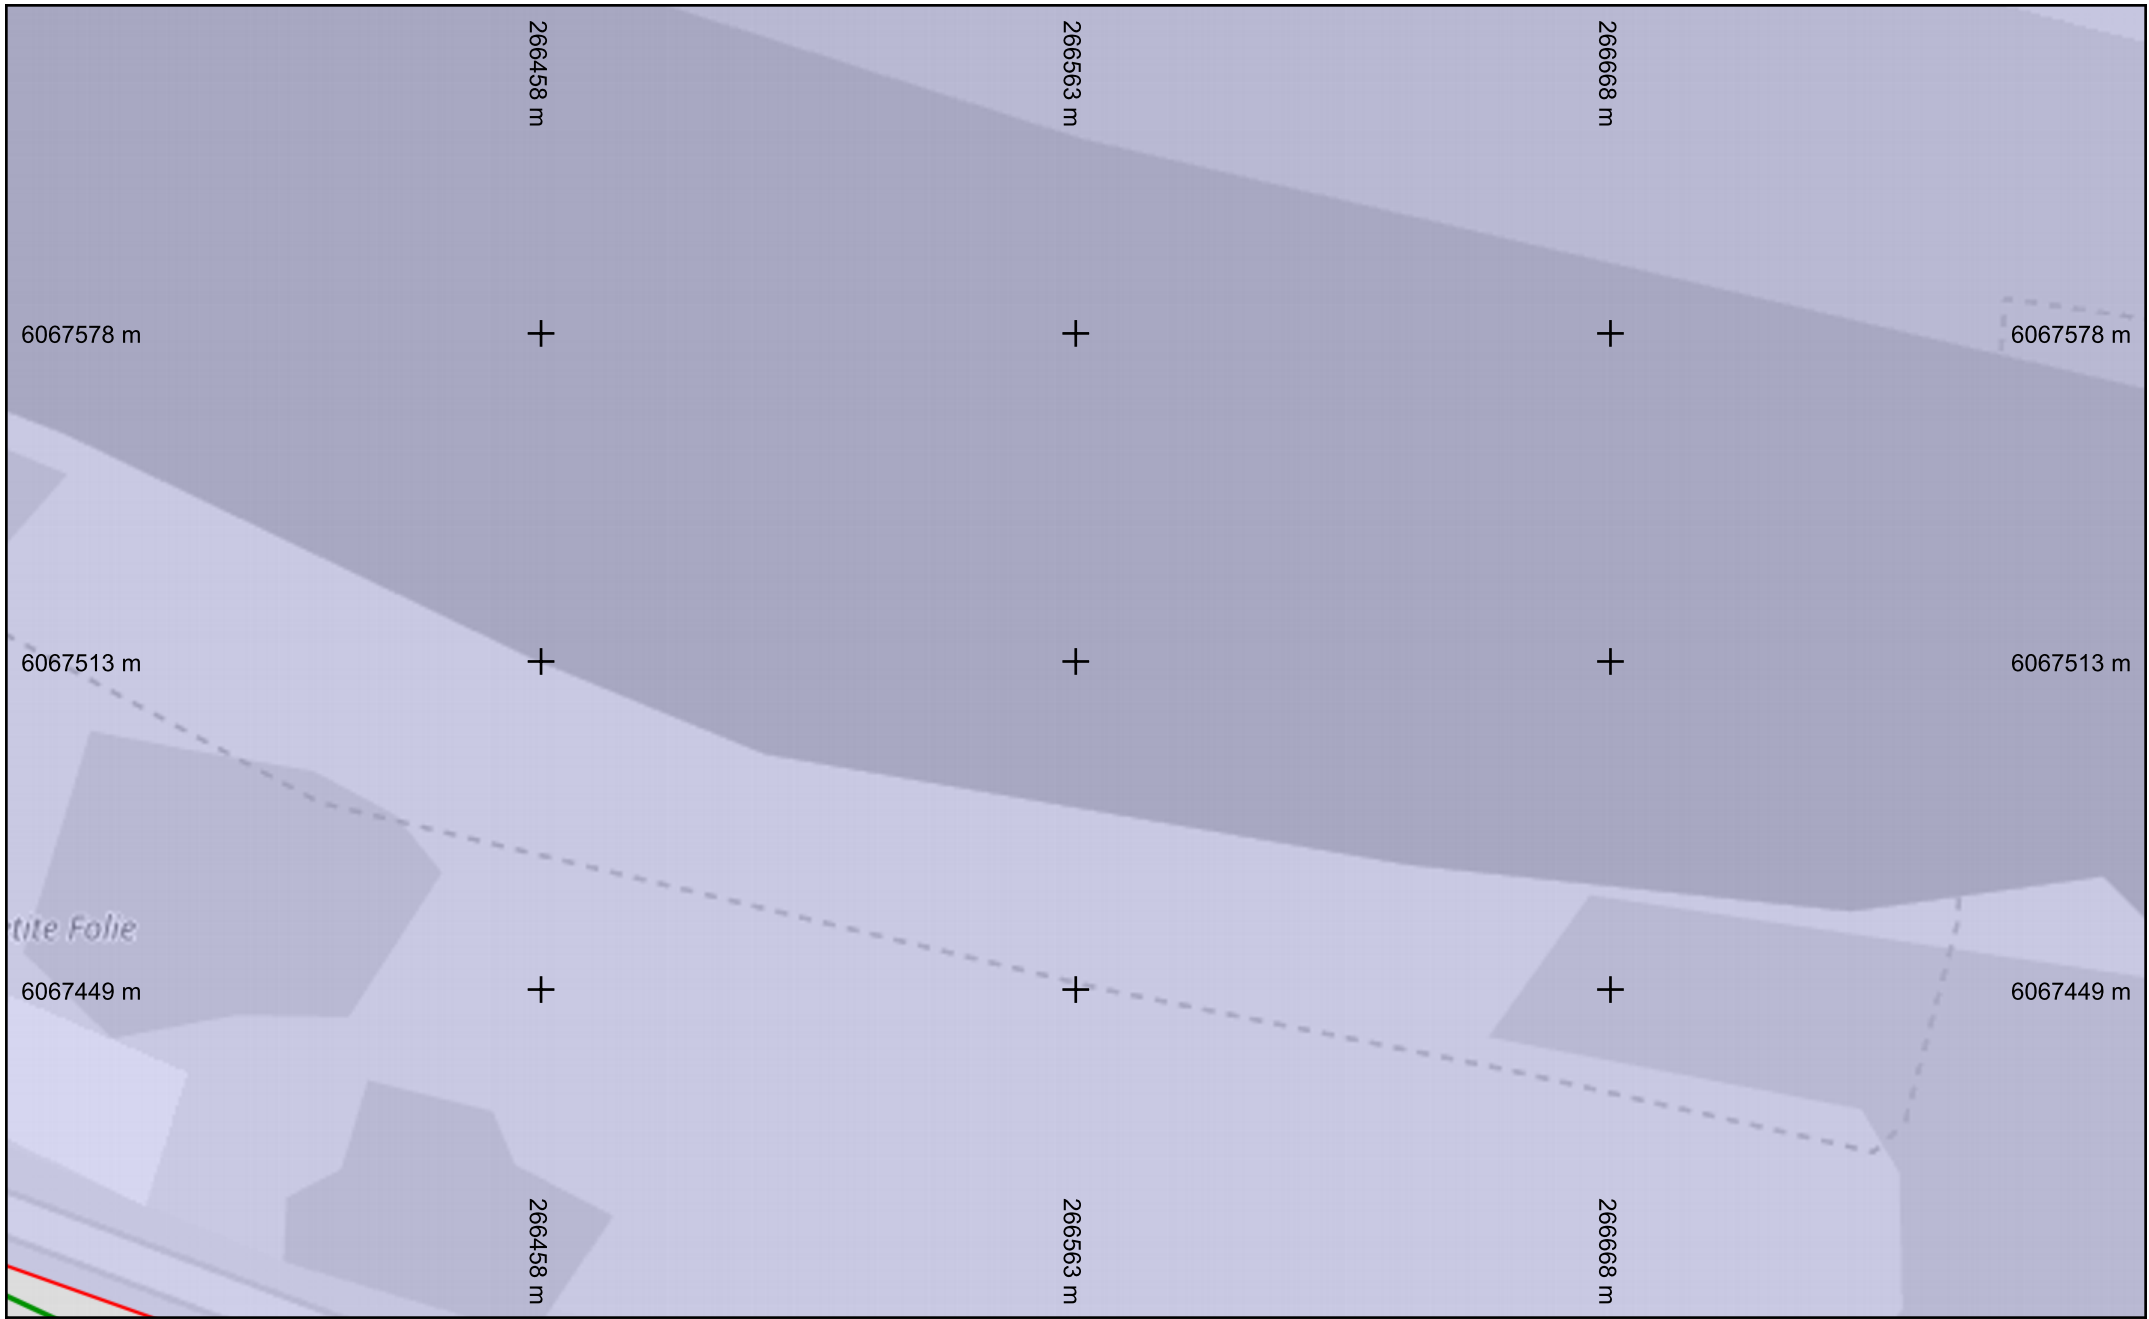


Légende
Réseau 

Échelle : 1:1000 --- Plan généré le : 11/04/2025 - 11:58:15


Numéro de consultation : 2025041102669D46


Adresse : , 45600 SULLY SUR LOIRE

Format d'impression : A4 Paysage

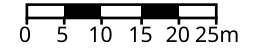

Classe de précision : C	Catégorie réseau : TL	Carroyage : WGS 84/Pseudo-Mercator - EPSG:3857
-------------------------	-----------------------	--

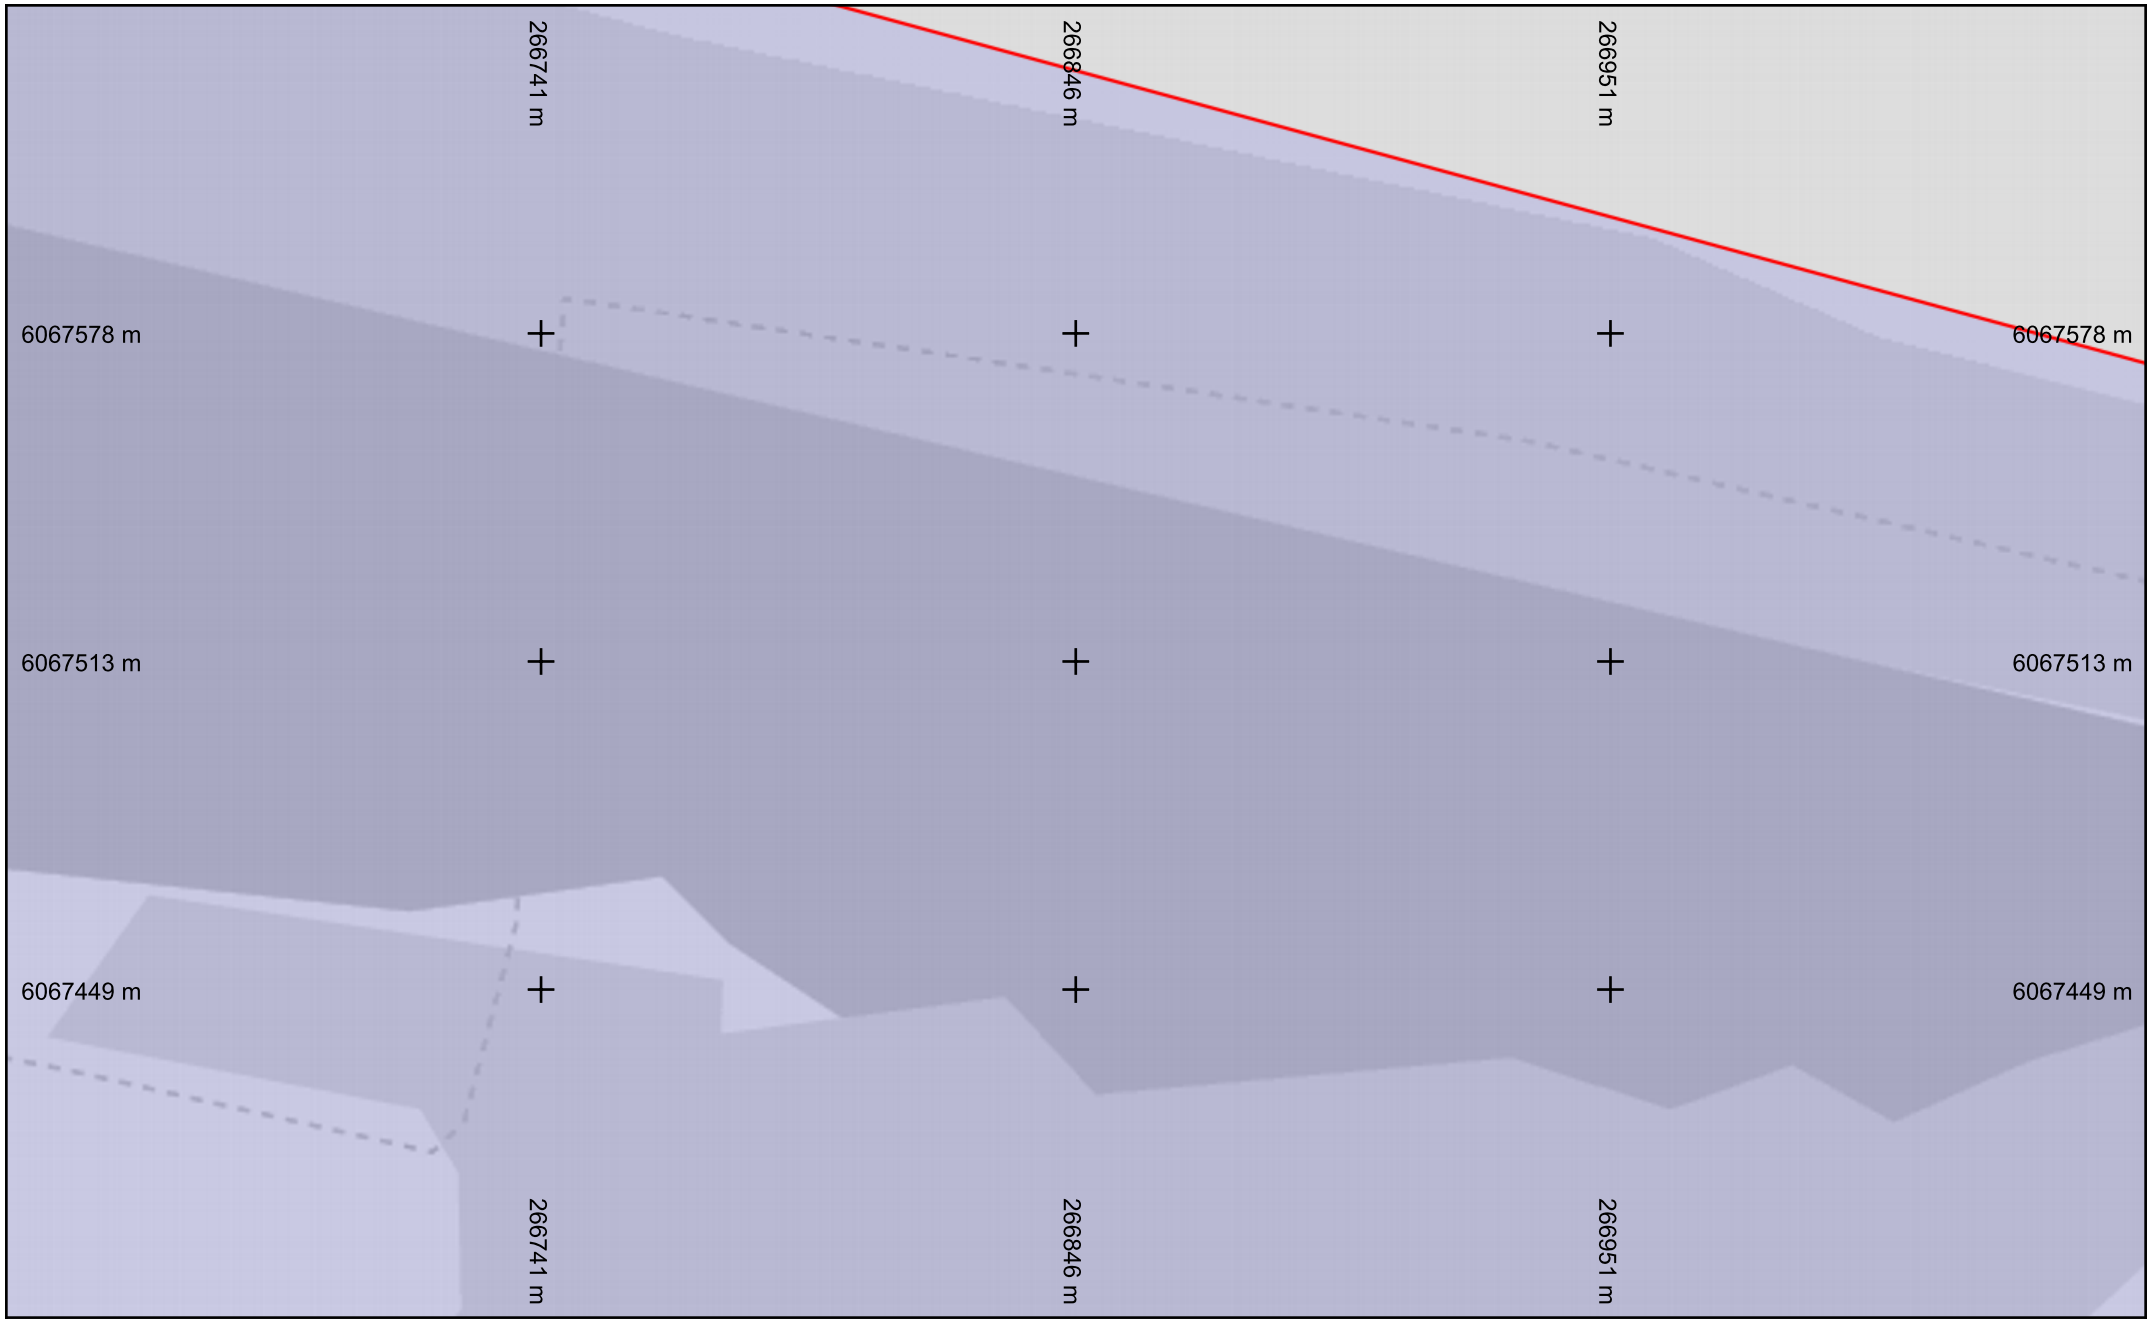


Légende
Réseau 

Échelle : 1:1000 --- Plan généré le : 11/04/2025 - 11:58:15


Numéro de consultation : 2025041102669D46


Adresse : , 45600 SULLY SUR LOIRE

Format d'impression : A4 Paysage

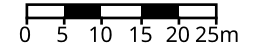


Classe de précision : C	Catégorie réseau : TL	Carroyage : WGS 84/Pseudo-Mercator - EPSG:3857
-------------------------	-----------------------	--

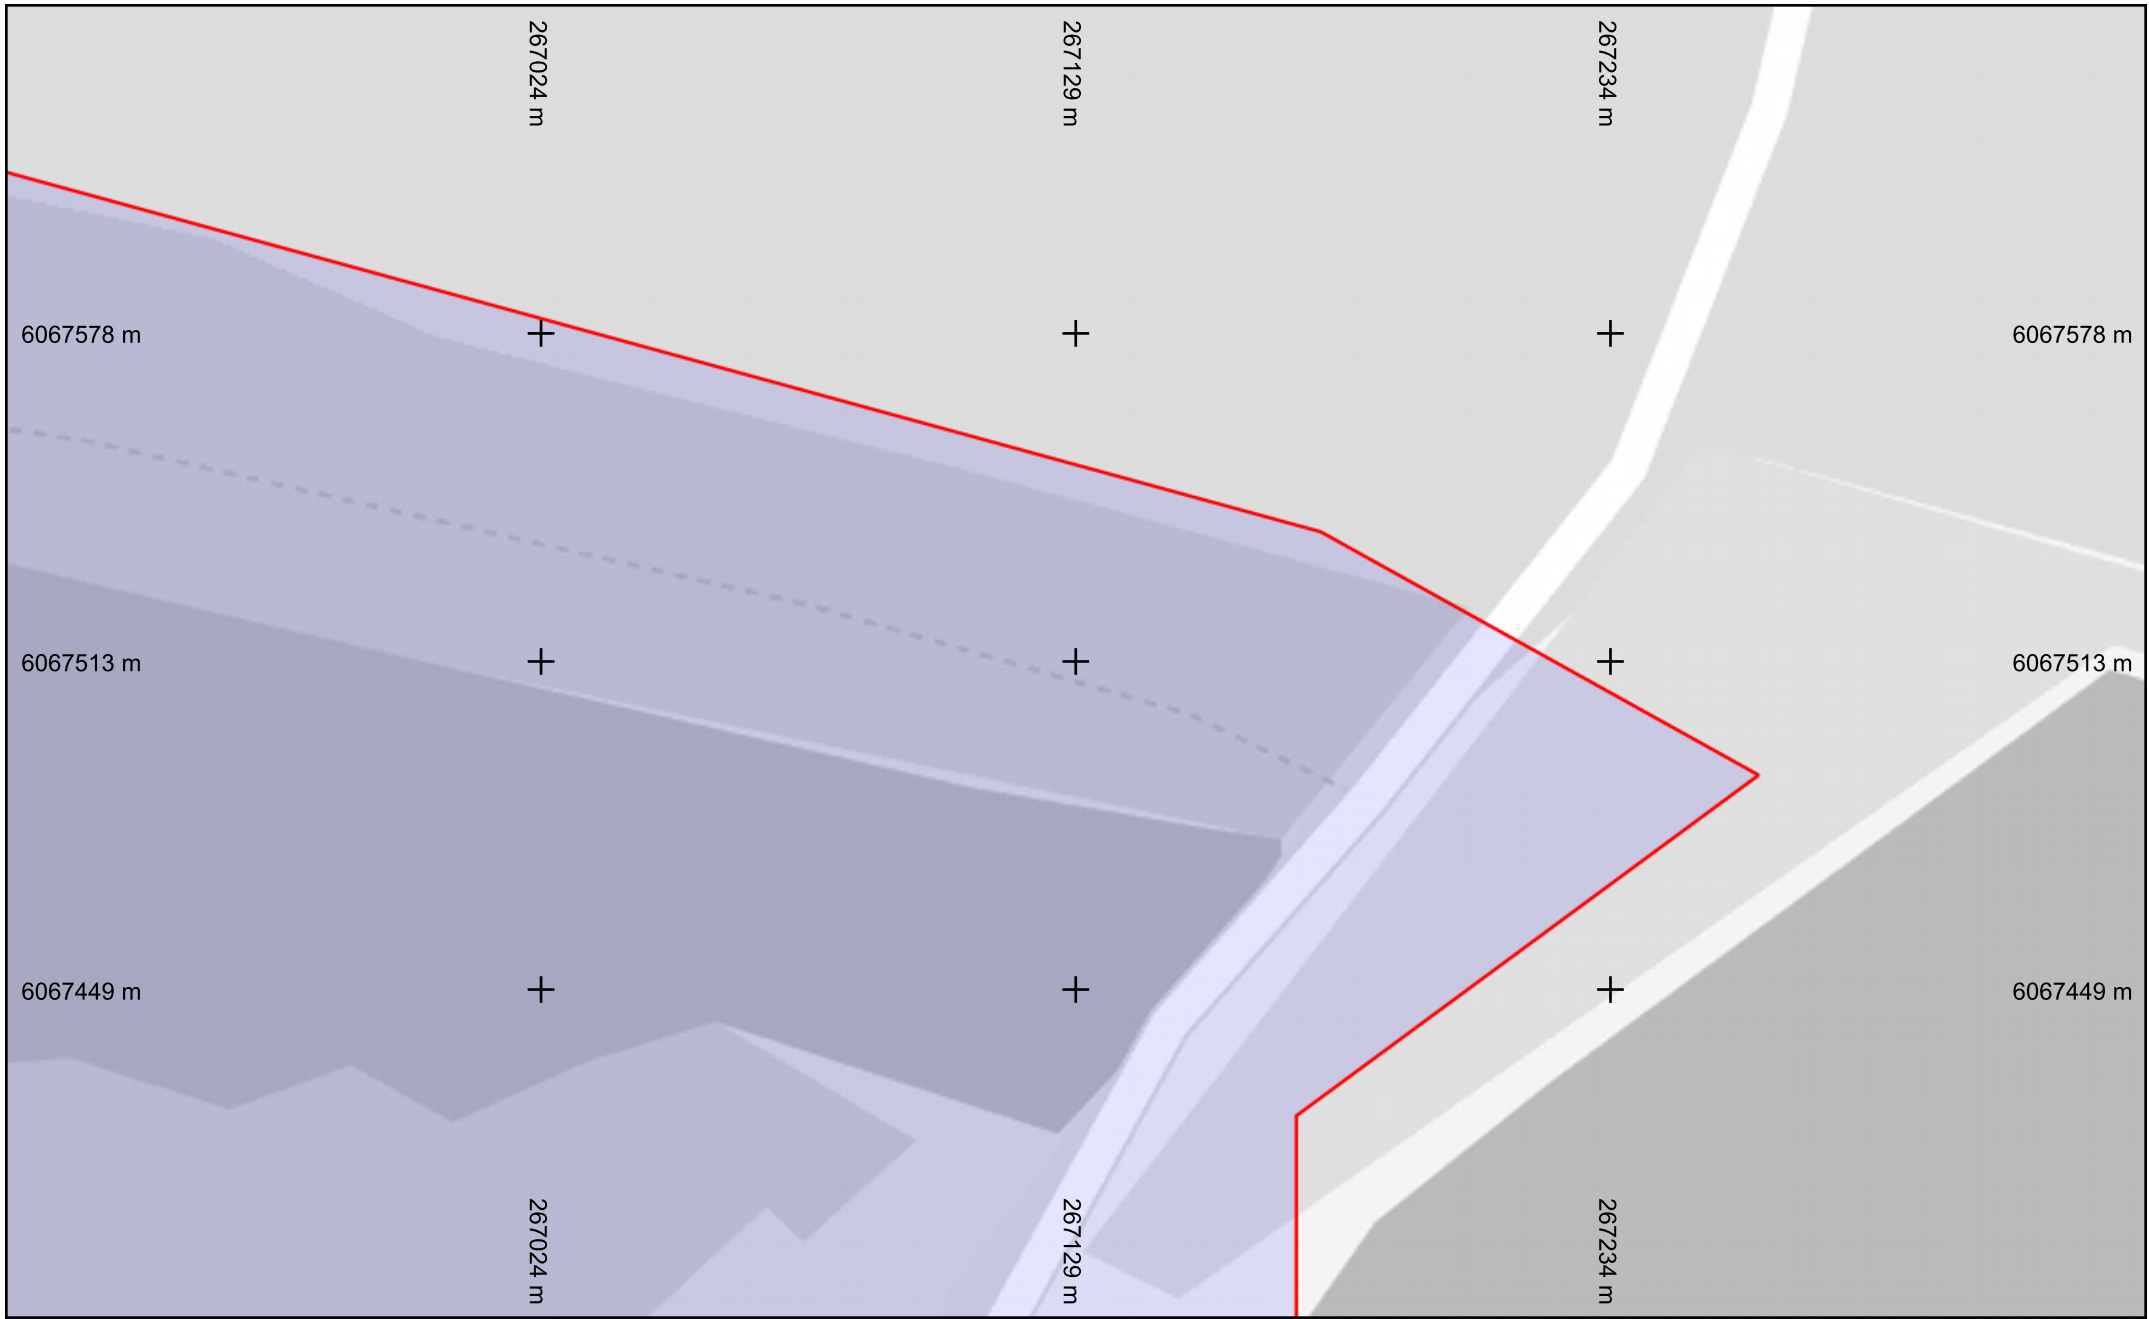



Légende
Réseau 

Échelle : 1:1000 --- Plan généré le : 11/04/2025 - 11:58:15
 Numéro de consultation : 2025041102669D46
 Adresse : , 45600 SULLY SUR LOIRE
 Format d'impression : A4 Paysage

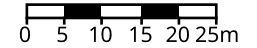

Classe de précision : C	Catégorie réseau : TL	Carroyage : WGS 84/Pseudo-Mercator - EPSG:3857
-------------------------	-----------------------	--

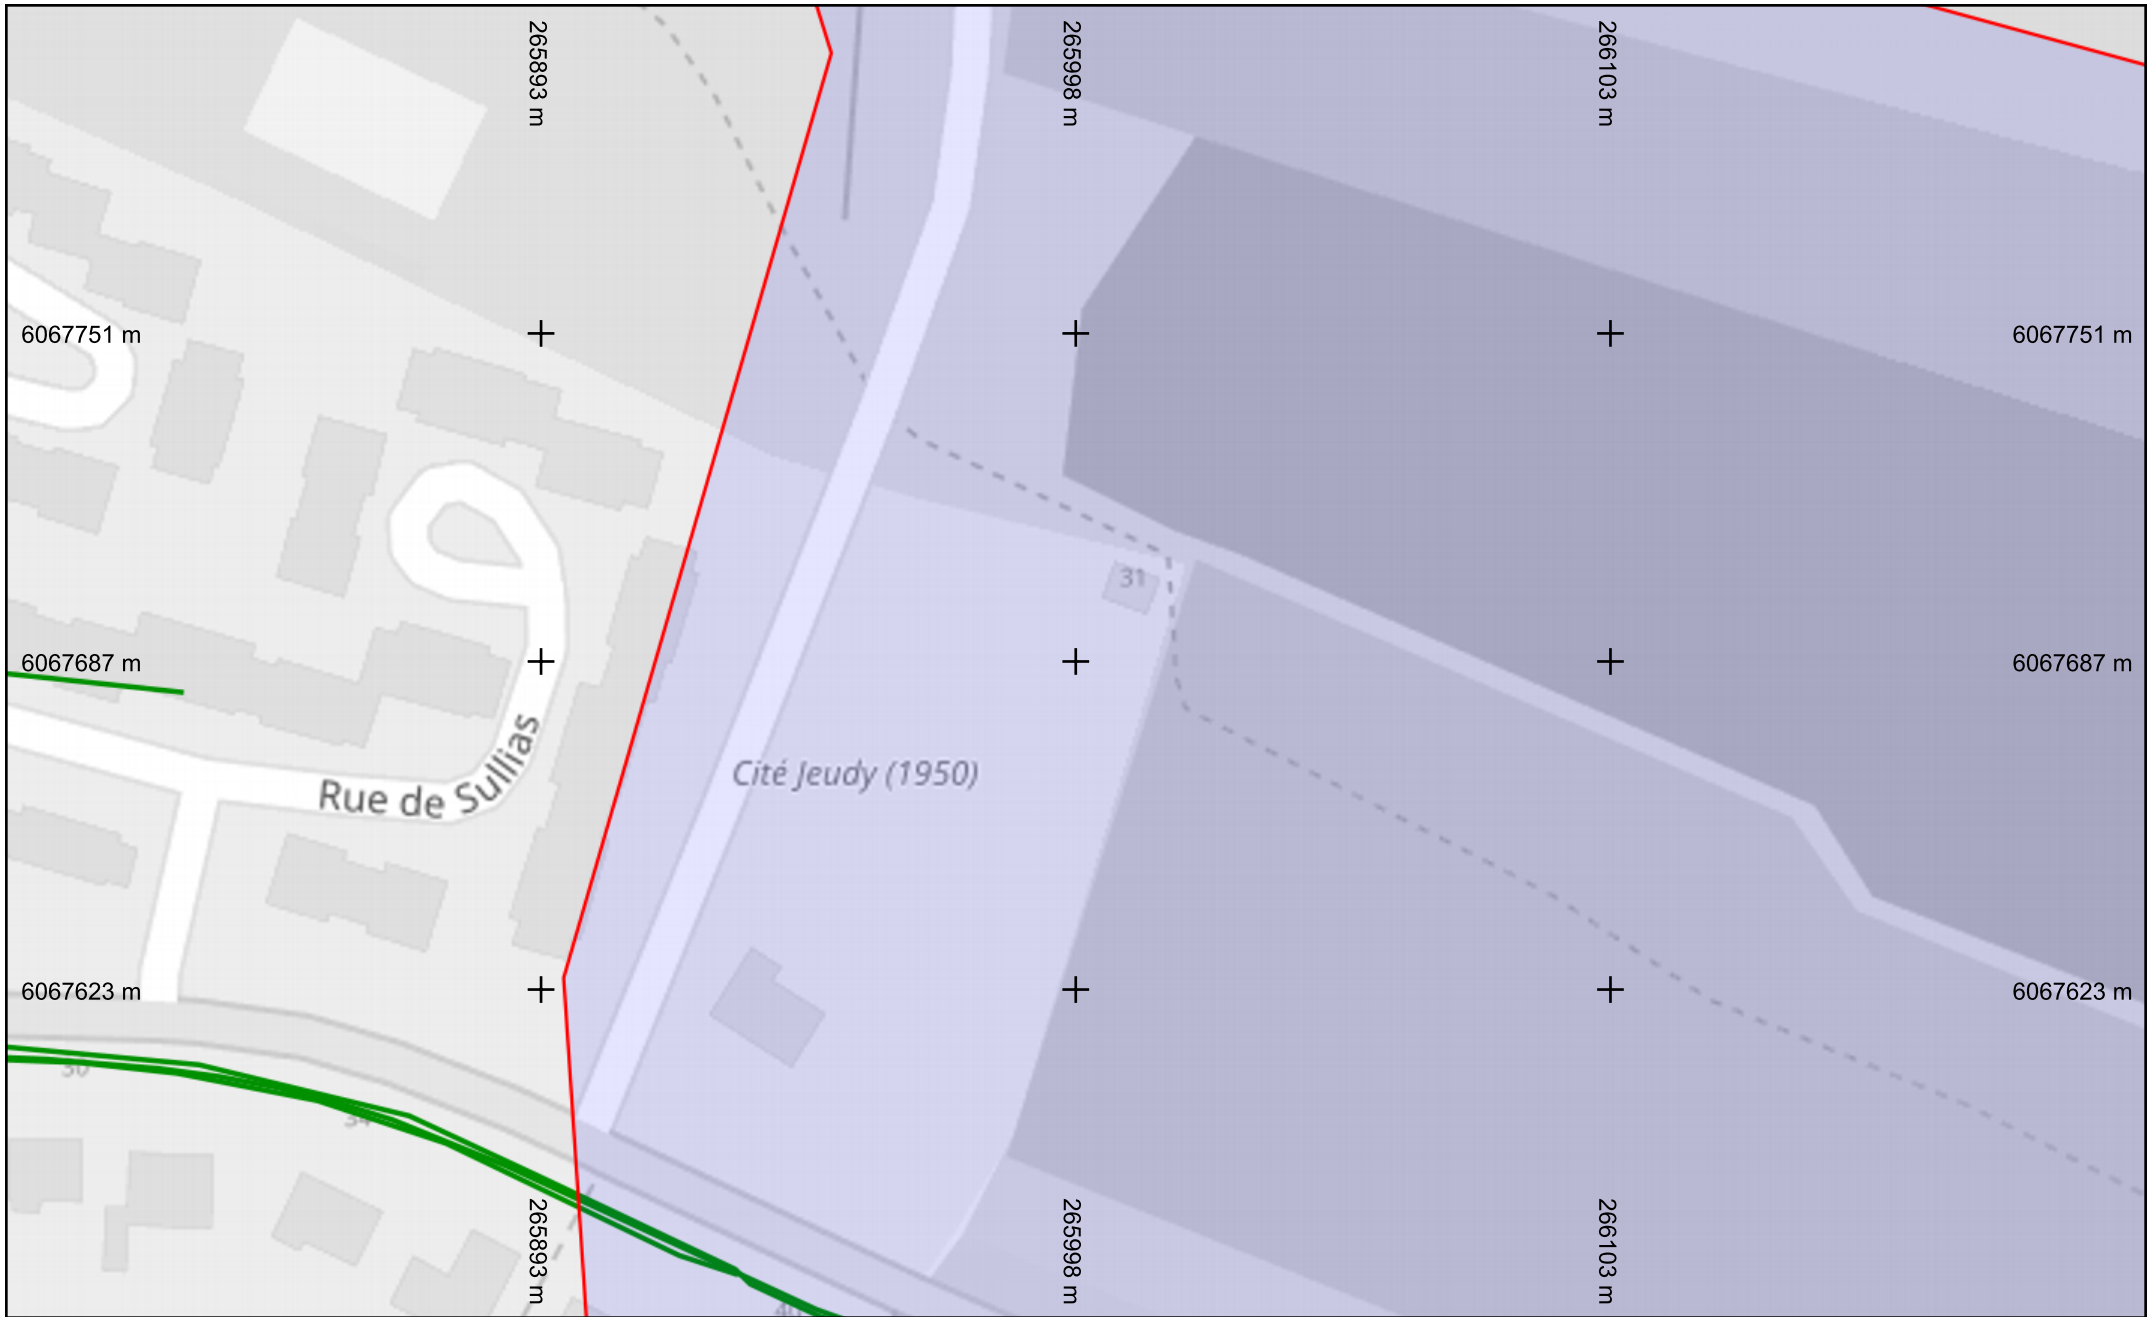


Légende
Réseau 

Échelle : 1:1000 --- Plan généré le : 11/04/2025 - 11:58:15


Numéro de consultation : 2025041102669D46


Adresse : , 45600 SULLY SUR LOIRE

Format d'impression : A4 Paysage

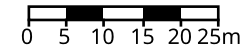


Classe de précision : C	Catégorie réseau : TL	Carroyage : WGS 84/Pseudo-Mercator - EPSG:3857
-------------------------	-----------------------	--

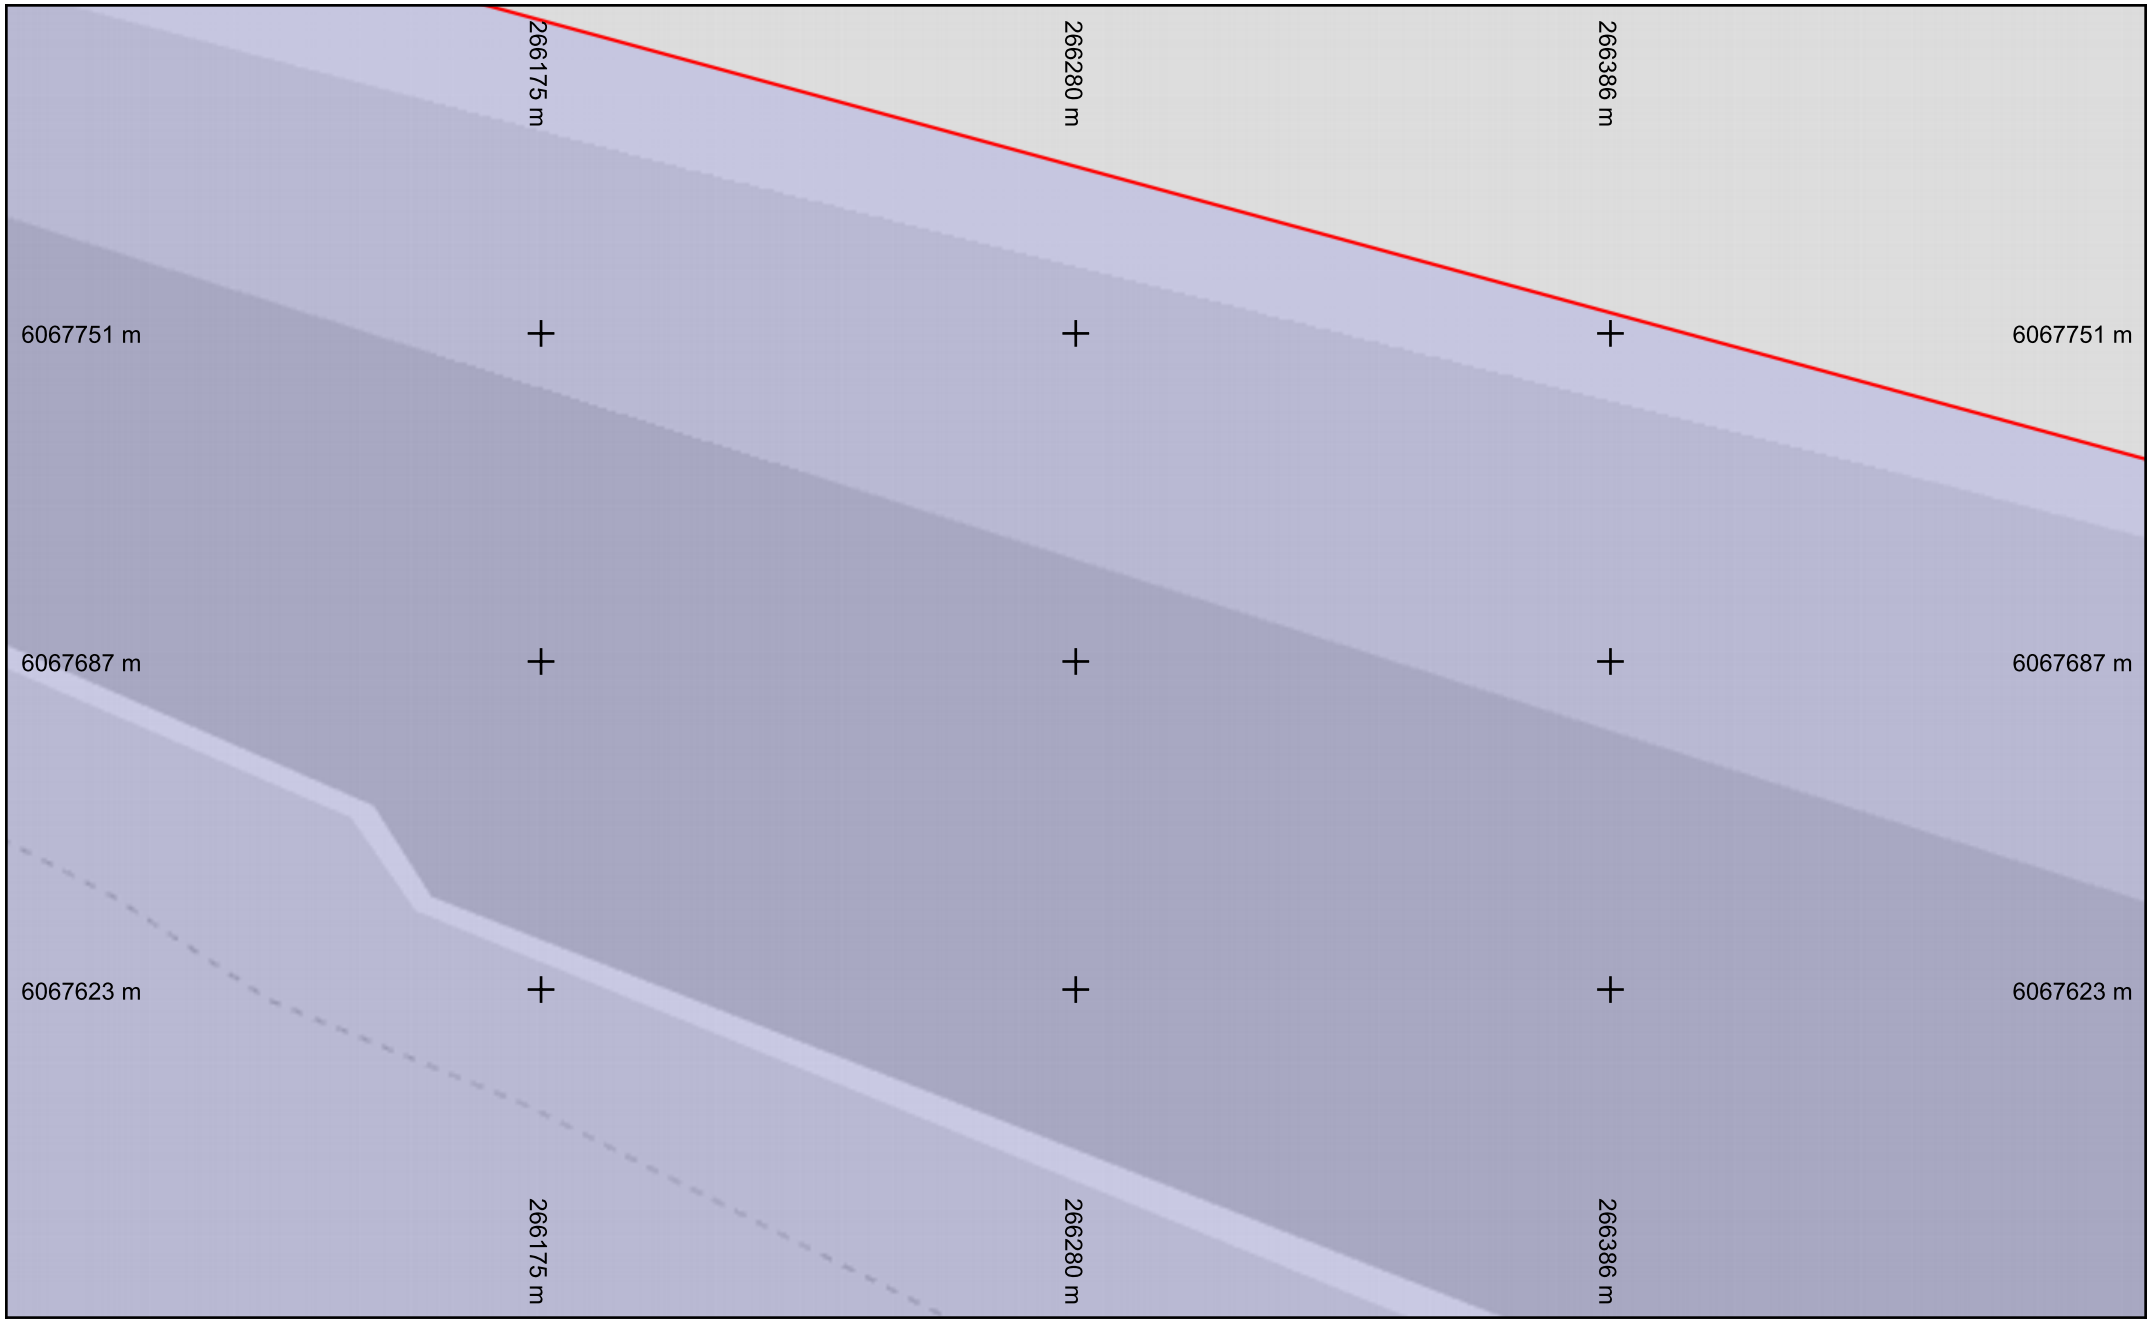



Légende
Réseau 

Échelle : 1:1000 --- Plan généré le : 11/04/2025 - 11:58:15
 Numéro de consultation : 2025041102669D46
 Adresse : , 45600 SULLY SUR LOIRE
 Format d'impression : A4 Paysage

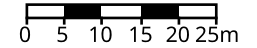

Classe de précision : C	Catégorie réseau : TL	Carroyage : WGS 84/Pseudo-Mercator - EPSG:3857
-------------------------	-----------------------	--

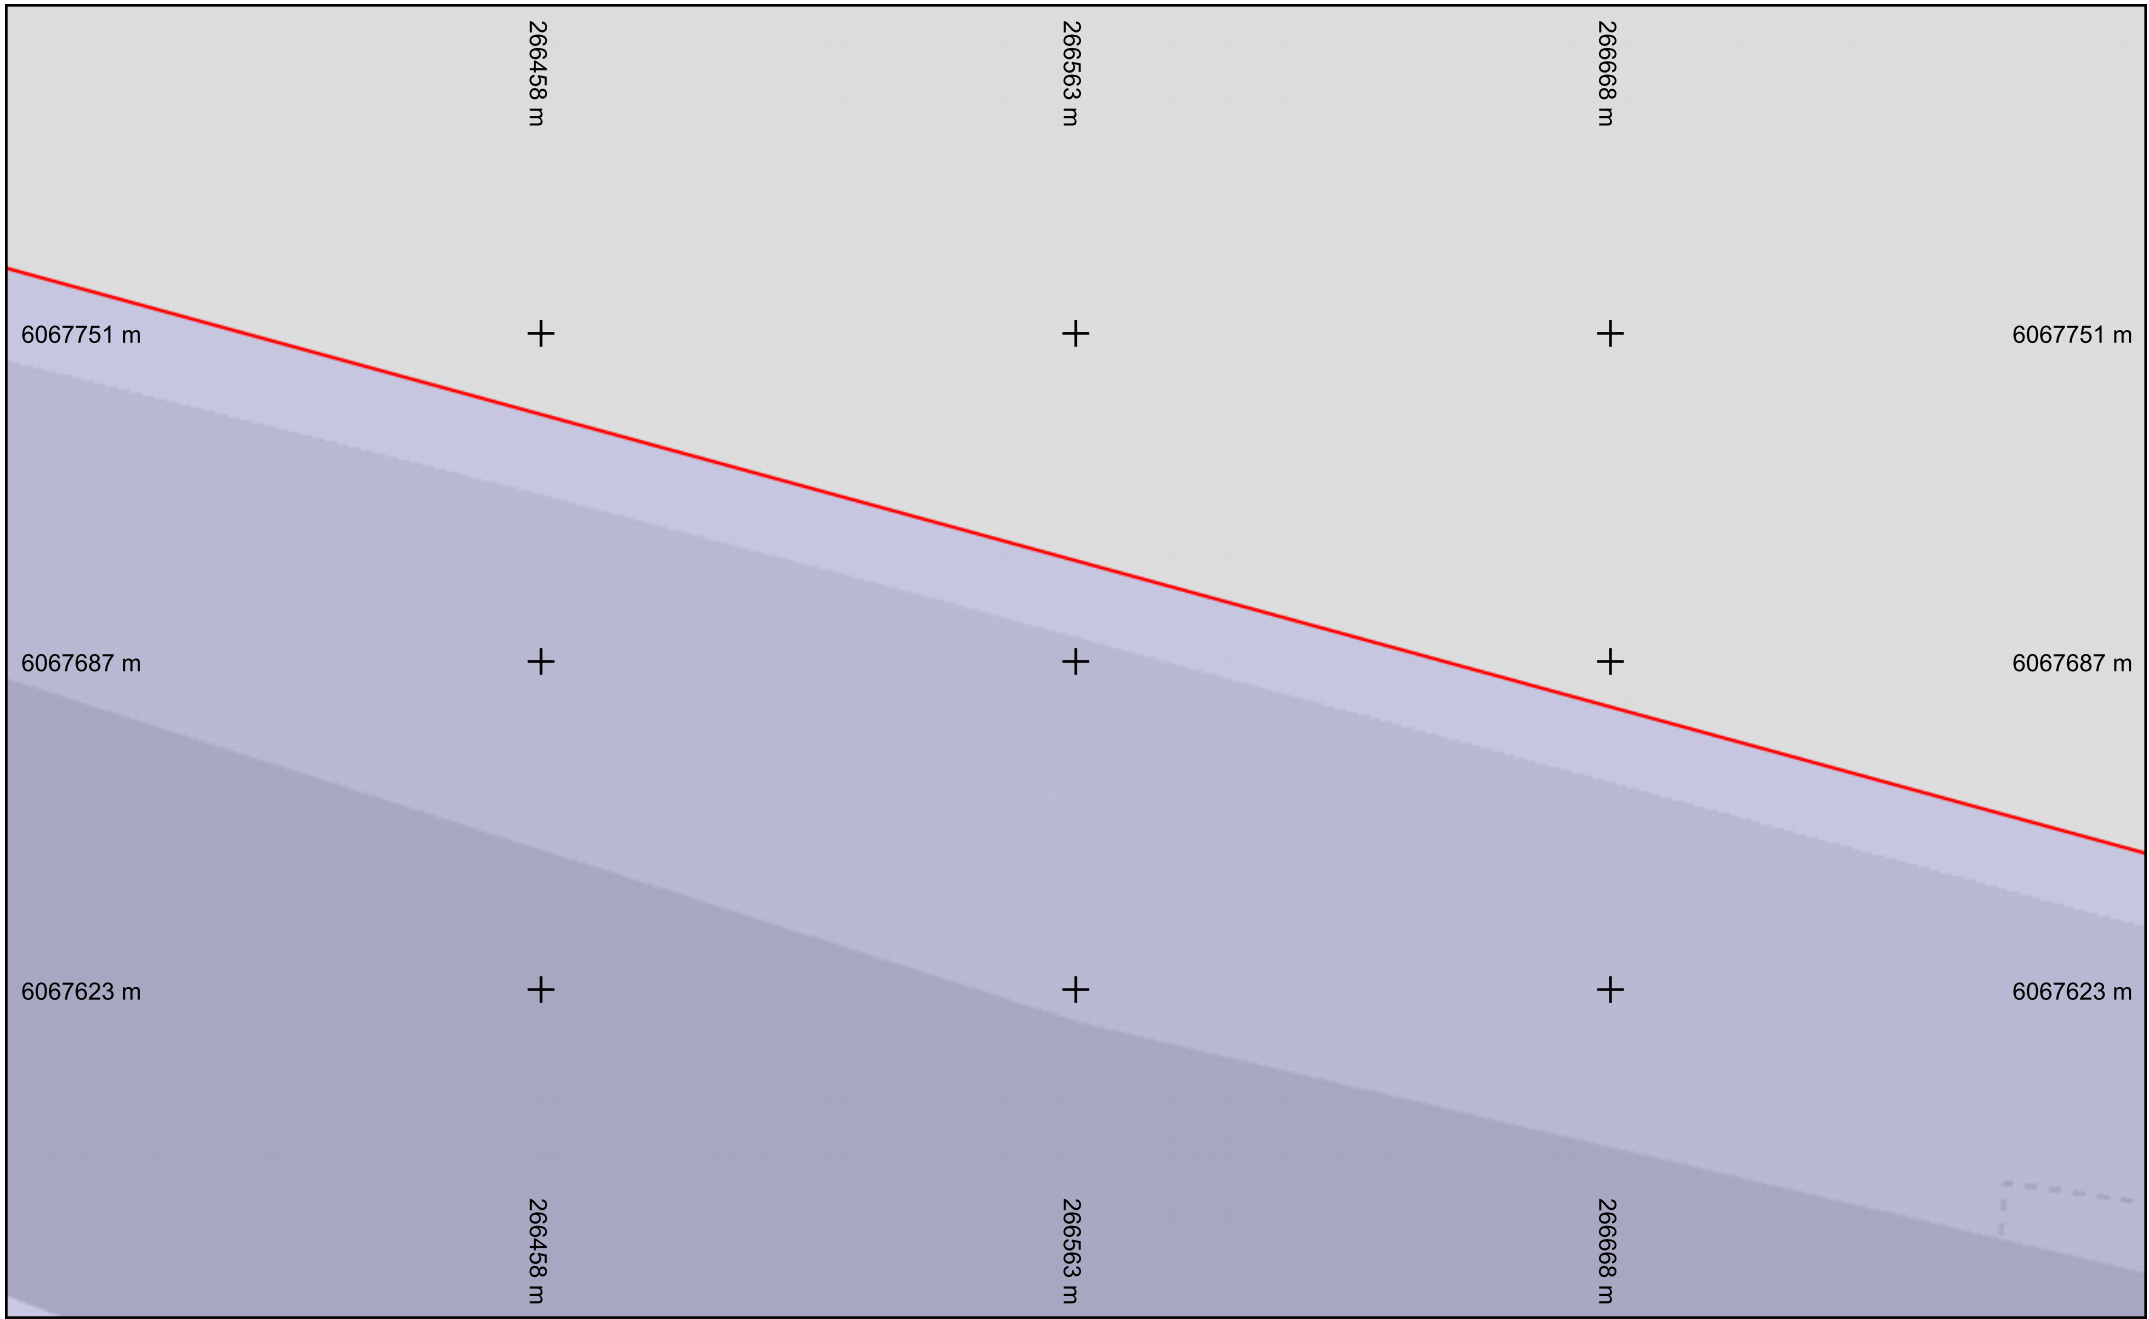


Légende
Réseau 

Échelle : 1:1000 --- Plan généré le : 11/04/2025 - 11:58:15


Numéro de consultation : 2025041102669D46


Adresse : , 45600 SULLY SUR LOIRE

Format d'impression : A4 Paysage

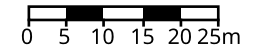


Classe de précision : C	Catégorie réseau : TL	Carroyage : WGS 84/Pseudo-Mercator - EPSG:3857
-------------------------	-----------------------	--

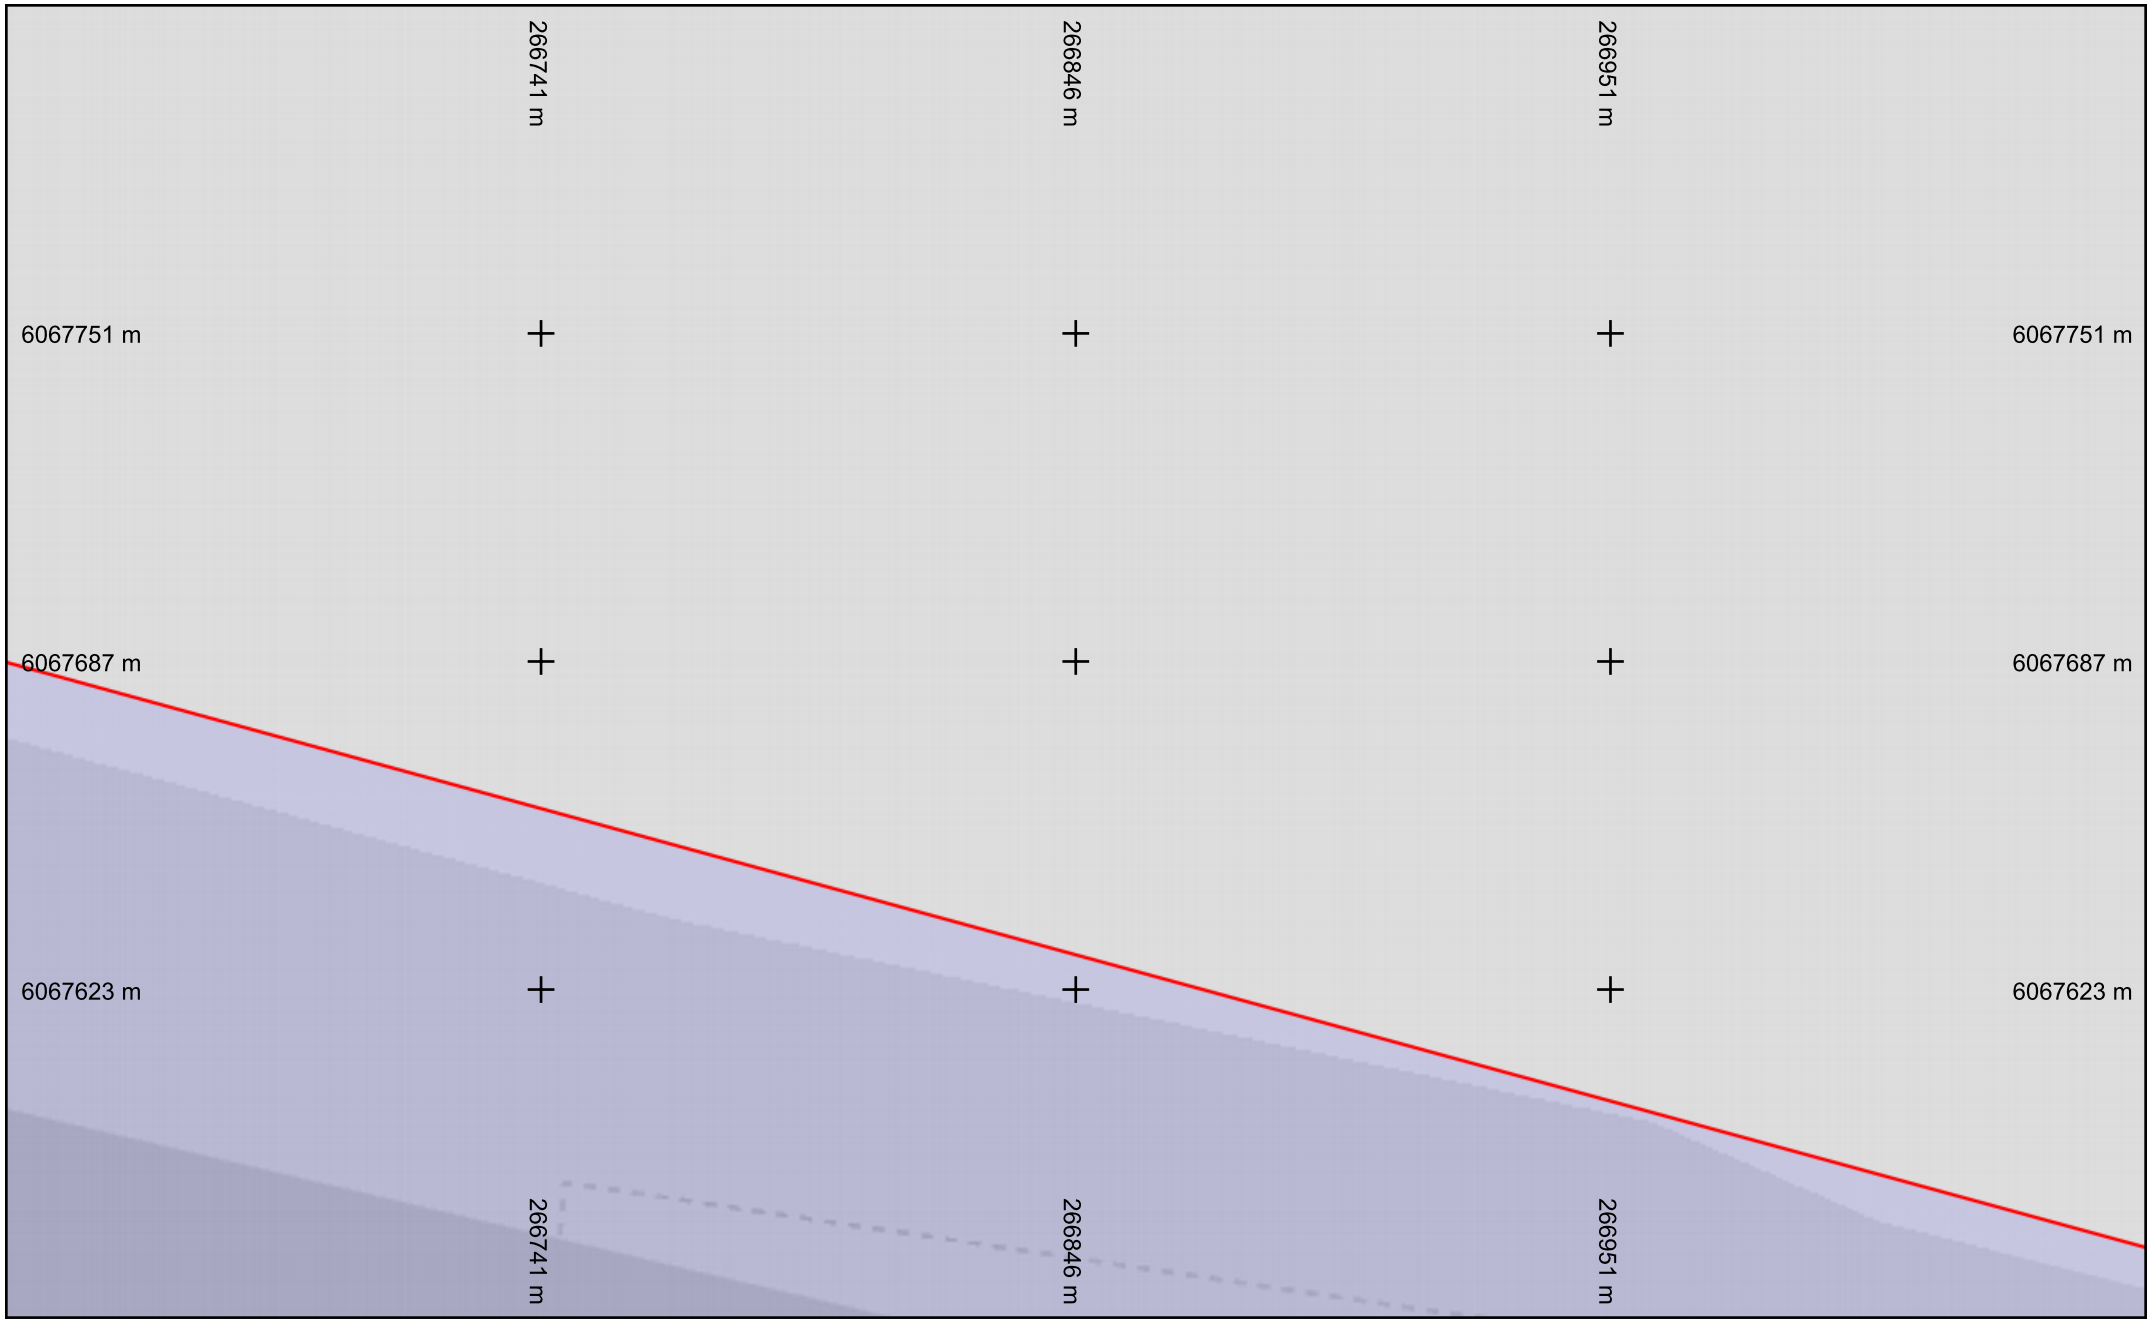



Légende
Réseau 

Échelle : 1:1000 --- Plan généré le : 11/04/2025 - 11:58:15
 Numéro de consultation : 2025041102669D46
 Adresse : , 45600 SULLY SUR LOIRE
 Format d'impression : A4 Paysage

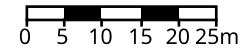

Classe de précision : C	Catégorie réseau : TL	Carroyage : WGS 84/Pseudo-Mercator - EPSG:3857
-------------------------	-----------------------	--

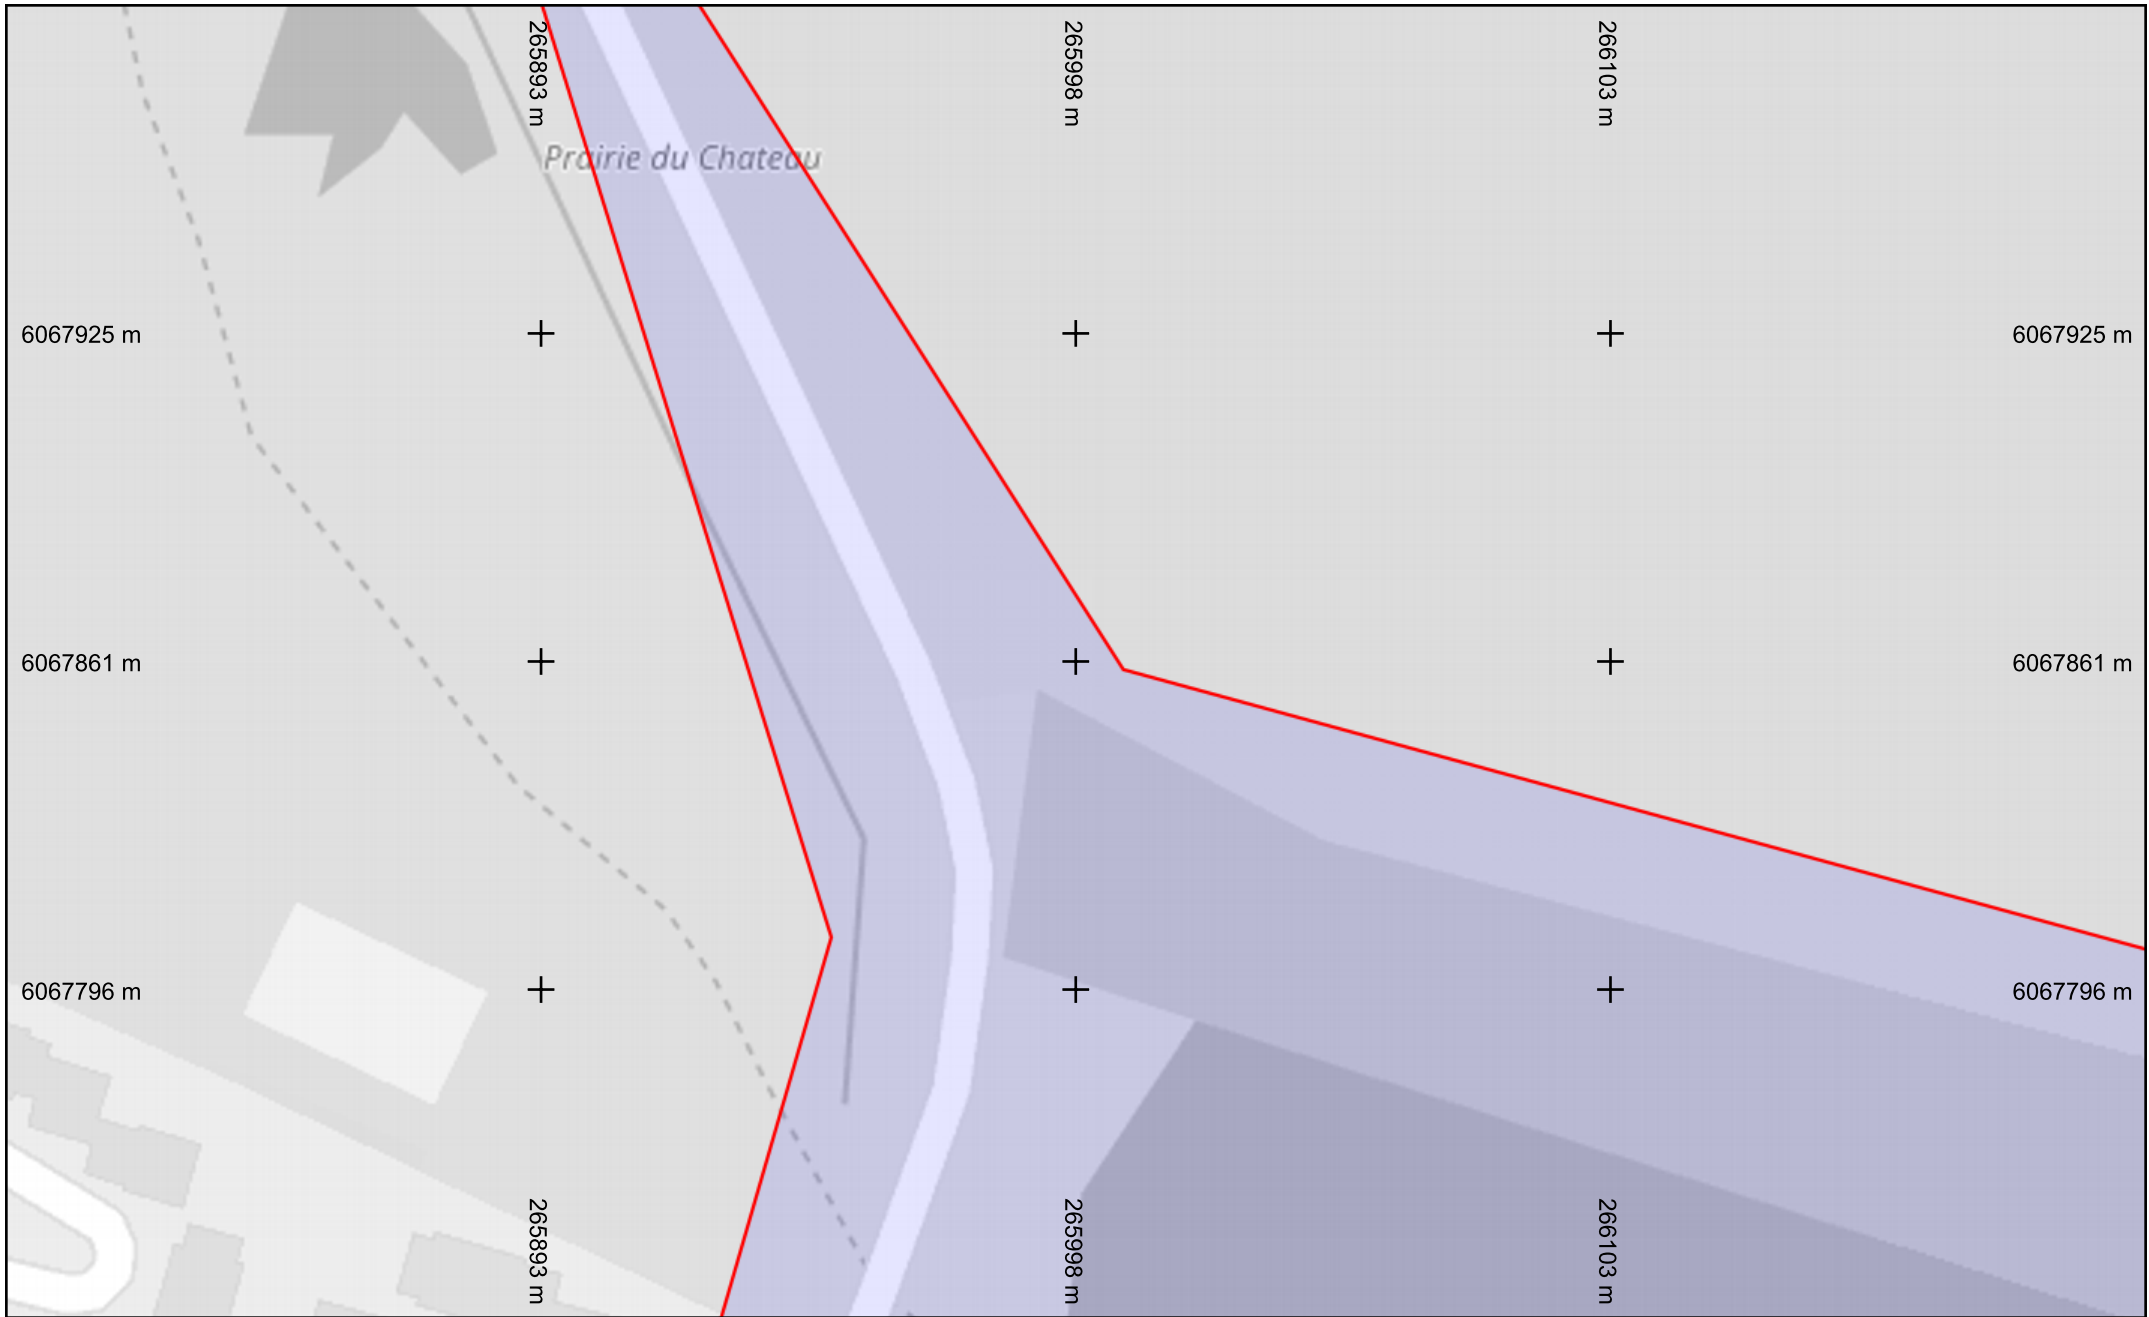


Légende
Réseau 

Échelle : 1:1000 --- Plan généré le : 11/04/2025 - 11:58:15


Numéro de consultation : 2025041102669D46


Adresse : , 45600 SULLY SUR LOIRE

Format d'impression : A4 Paysage

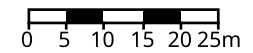

Classe de précision : C	Catégorie réseau : TL	Carroyage : WGS 84/Pseudo-Mercator - EPSG:3857
-------------------------	-----------------------	--

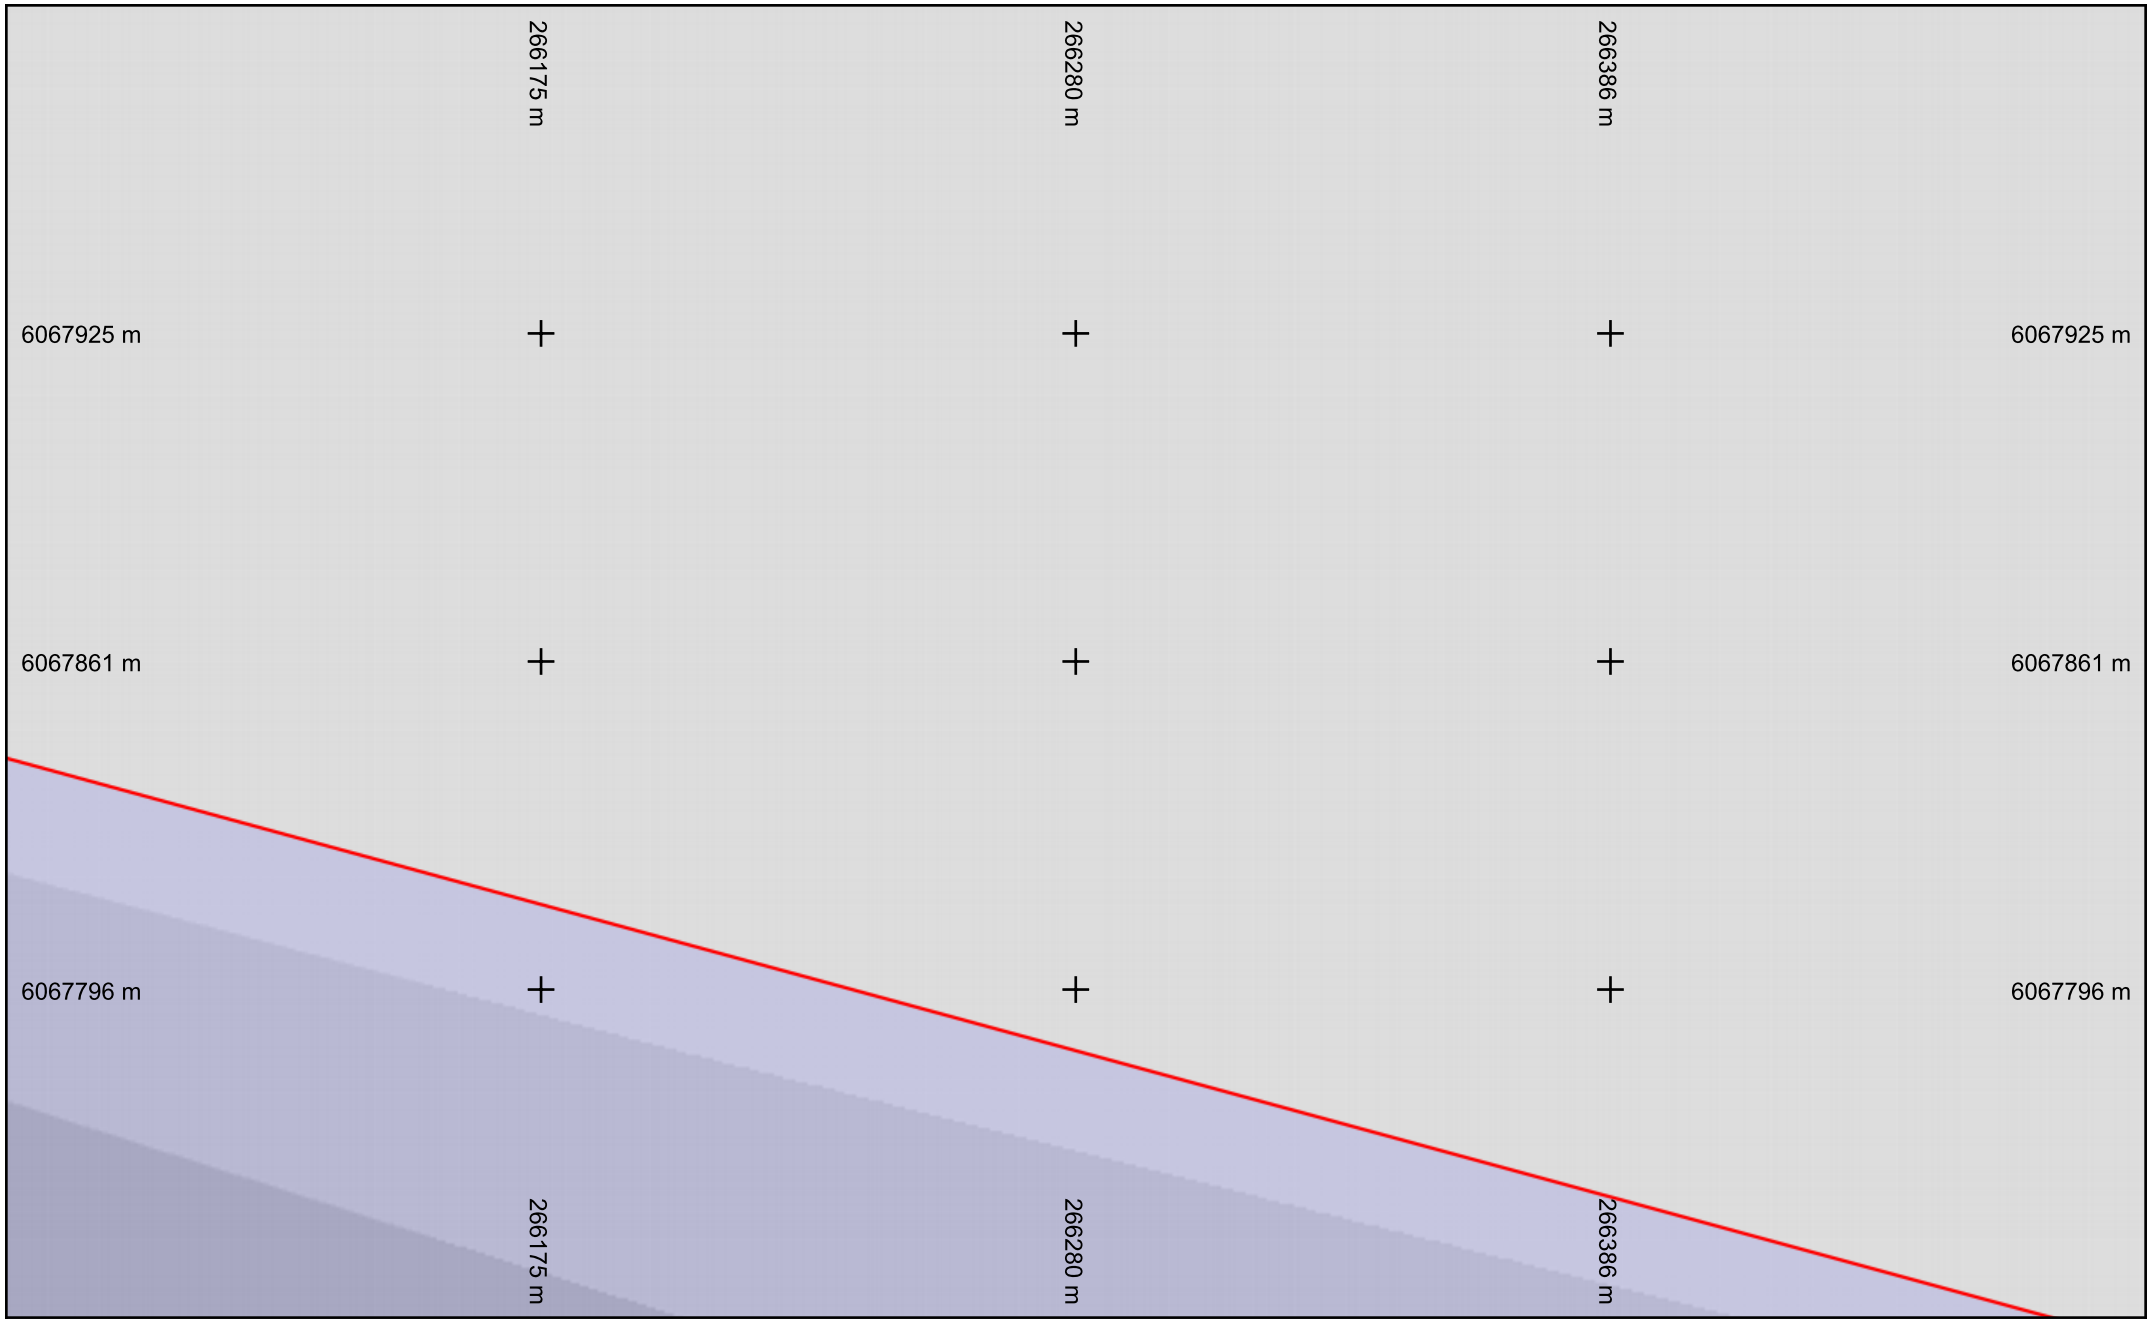


Légende
Réseau 

Échelle : 1:1000 --- Plan généré le : 11/04/2025 - 11:58:15


Numéro de consultation : 2025041102669D46


Adresse : , 45600 SULLY SUR LOIRE

Format d'impression : A4 Paysage

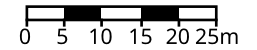

Classe de précision : C	Catégorie réseau : TL	Carroyage : WGS 84/Pseudo-Mercator - EPSG:3857
-------------------------	-----------------------	--

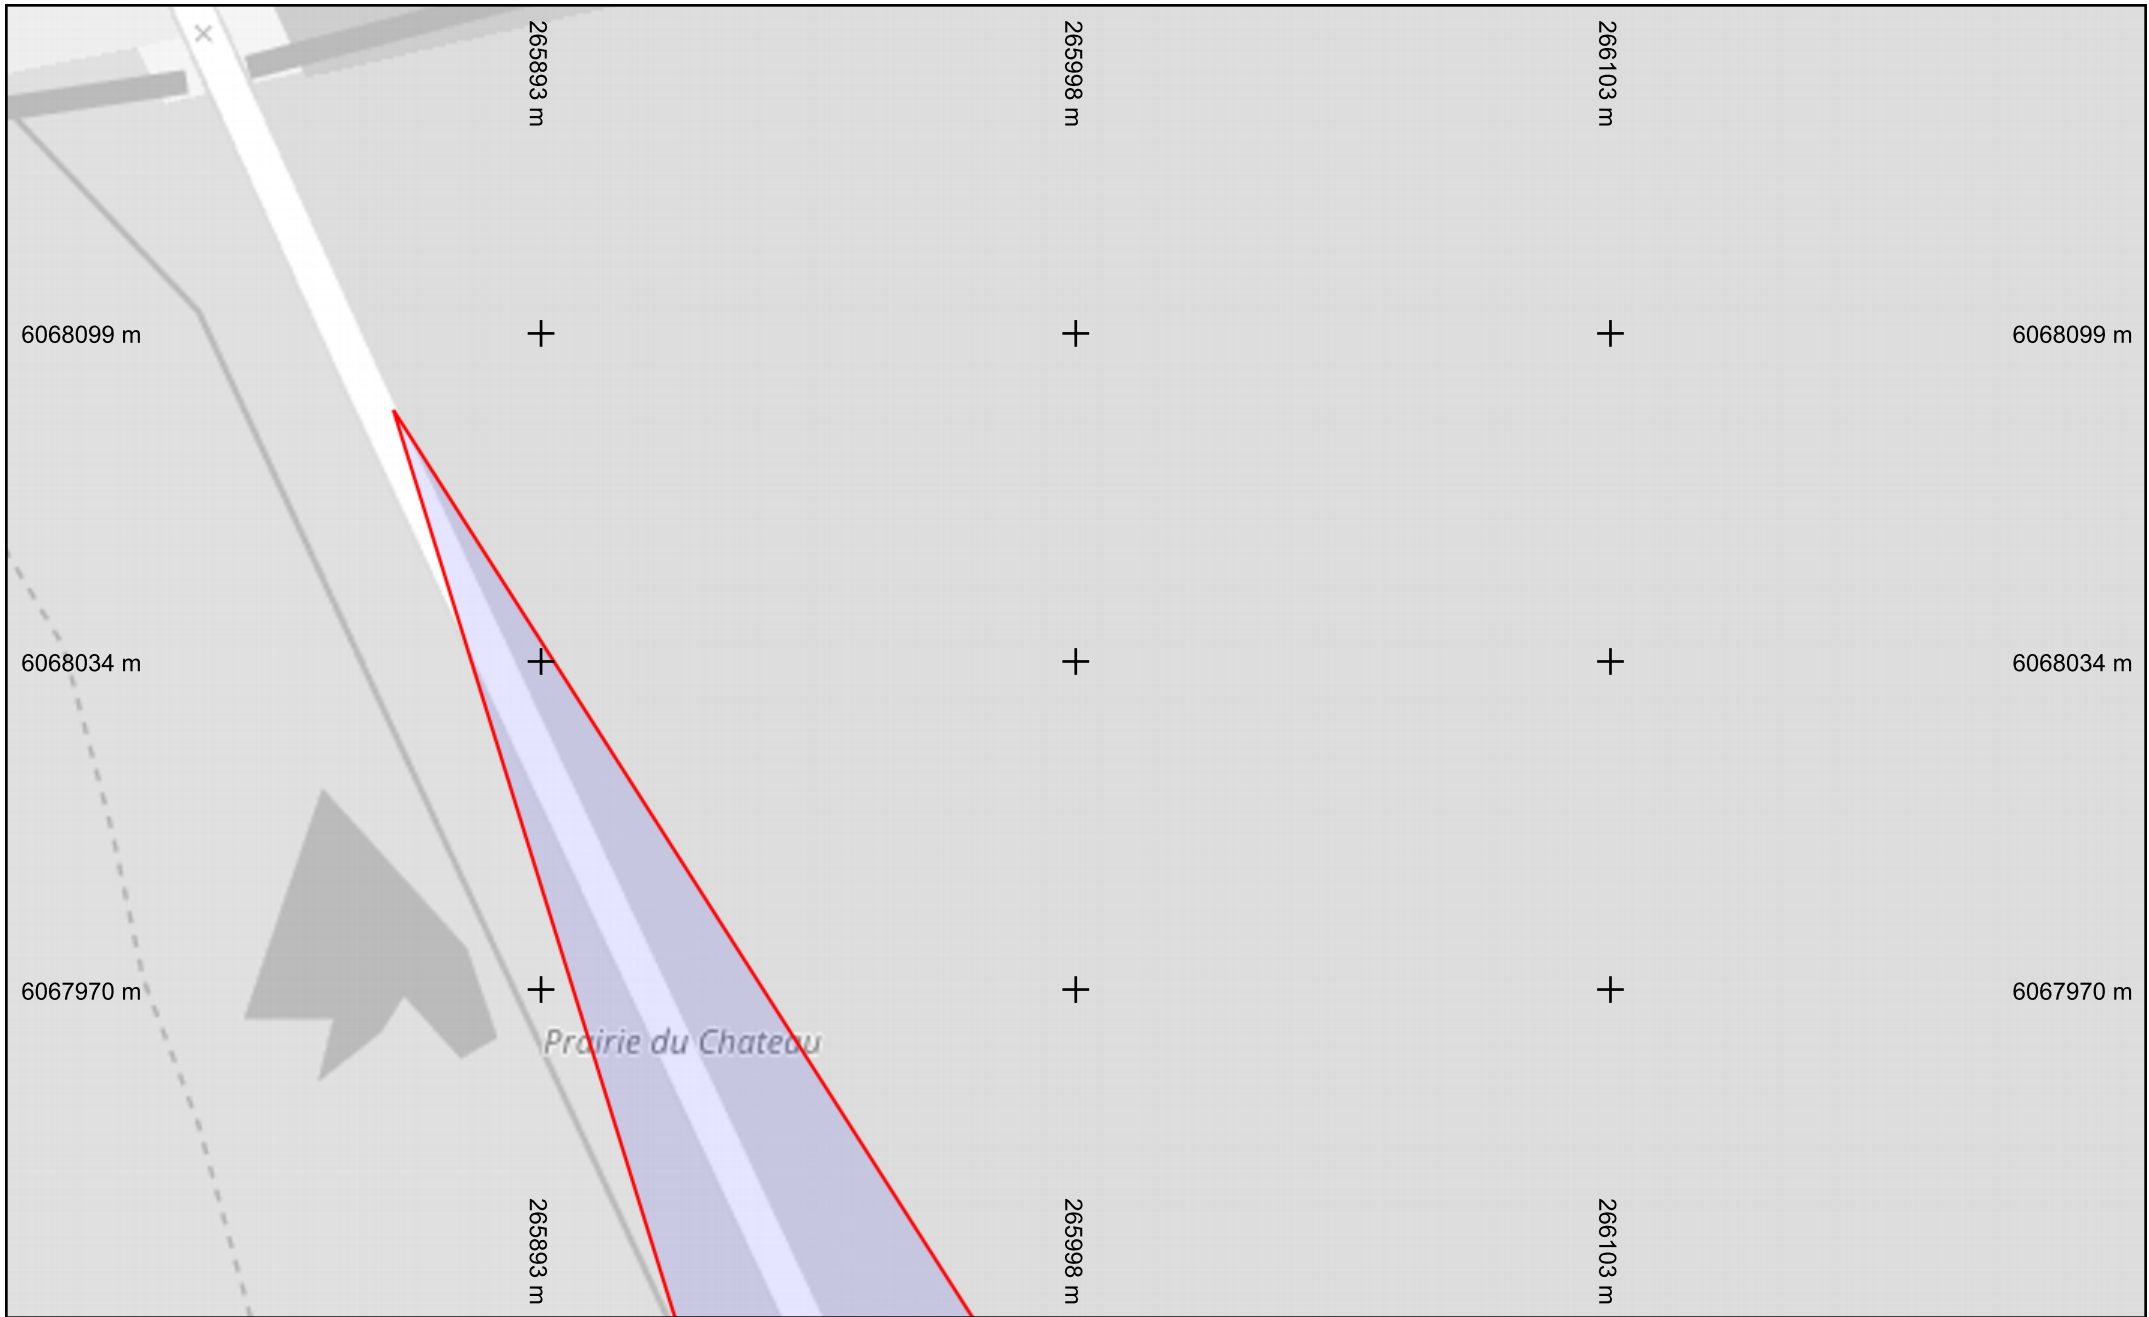


Légende
Réseau 

Échelle : 1:1000 --- Plan généré le : 11/04/2025 - 11:58:15

Numéro de consultation : 2025041102669D46

Adresse : , 45600 SULLY SUR LOIRE

Format d'impression : A4 Paysage

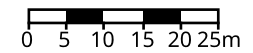

Classe de précision : C	Catégorie réseau : TL	Carroyage : WGS 84/Pseudo-Mercator - EPSG:3857
-------------------------	-----------------------	--