Département de la CORSE du SUD
Arrondissement d'AJACCIO

Commune de TOLLA

ARCHIVE

TRAVAUX D'ALIMENTATION EN EAU POTABLE :

EXTENSION DU RESEAU DE DISTRIBUTION VERS LES NOUVEAUX QUARTIERS DE SULVELLA & USCIOLO & INSTALLATION D'UN DISPOSITIF DE STERILISATION

DOSSIER DES OUVRAGES EXECUTES

PLAN DE RECOLEMENT

Cabinet BLASINI
Ingénieurs conseils des collectivités publiques
Tél. 04 95 21 04 70 - Fax 04 95 21 04 71

Juillet 2009
Echelle : 1/1000ème
357.1 / DOE

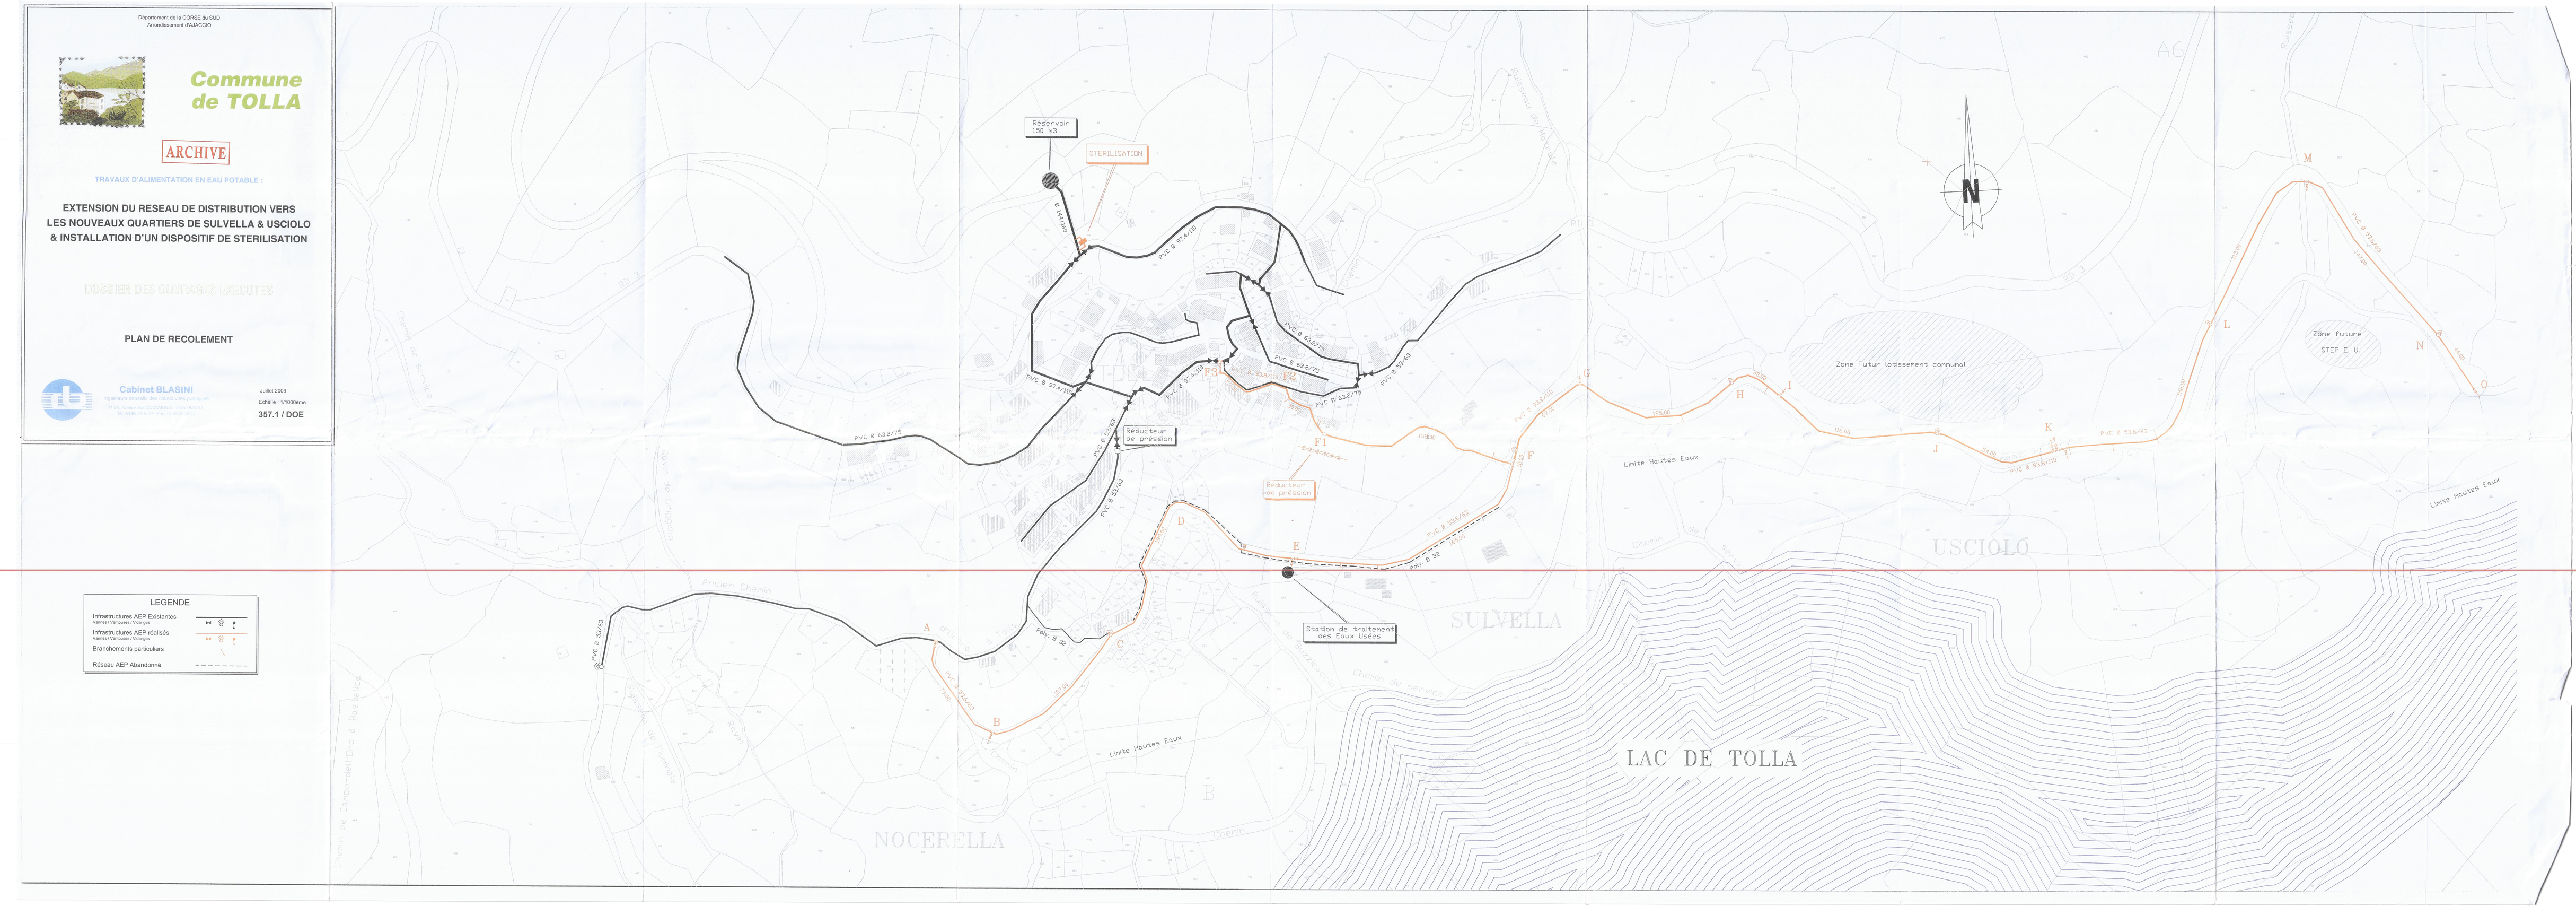
Réservoir 150 m3
STERILISATION
Réducteur de pression
Réducteur de pression
Station de traitement des Eaux Usées
Zone Future lotissement communal
Zone Future STEP E. U.
Limite Hautes Eaux
Limite Hautes Eaux
Limite Hautes Eaux
USCIOLO
SULVELLA
NOCERELLA
LAC DE TOLLA
N
A
B
C
D
E
F
F1
G
H
I
J
K
L
M
N
O
P31
P32
PVC Ø 32/40
PVC Ø 97x4/10
PVC Ø 63/75
PVC Ø 63/63
PVC Ø 63/75
PVC Ø 63/63
PVC Ø 63/75
PVC Ø 63/63
PVC Ø 63/75
PVC Ø 63/63
PVC Ø 63/63
PVC Ø 63/63