TUBE N° :	DOSSIER N°

Tube 2087

ELECTRICITE D

SERVICE NATI

CENTRE REGIONAL DU TRA
ET DES TELECOMMUNICA
140, Avenue VITON - B P 500 - 134

LIGNE D'ENERGIE
A 1 CIRCUIT

DARSE - F

PROFIL EN

DU POSTE DE DARSE AU

CONDUCTEURS	CANTONS	PARAMETRE DE BASE A : 15° SV	PARAMETRE DE REPART. A : 75° SV
6 x 570 ASTER	Poste I - 1		450
“ •	1 - 5		1500
3 x •	5 - 6		1200
6 x •	6 -7		1200
“ •	7 - POSTE		100

ECHELLES | HAUTEURS
LONGUEUR

Les côtes d'altitudes des fils et câbles des traversées PTT,
l'axe de la ligne étudiée sauf quand il y a une annotation

	Indice	Modification
	G	Mise à jour après Travaux - KIT au n°6
	F	Mise à jour après Travaux THYM 157 48Fo (Helcom A
N° LCZ 8721 - 3	E	Report anti-cascades
	D	Mise à jour après contrôle visuel
	C	Conforme a l'éxécution
Date : 30-11-91	A	Nouvelle implantation Pyl.N°1&2

PLAN N° S-SM-DARSEL61RELA5-PL-DARSE-RELA5-G

: PIECE N° :

DE FRANCE

ONAL

ANSPORT D'ENERGIE
TIONS DU SUD-EST
01 MARSEILLE CEDEX 09

ELECTRIQUE
225 KV

RELAIS I

N LONG

POSTE DE RELAIS

CABLE DE GARDE	CANTONS	PARAMETRE A : 75° SV
THYM 157 48Fo	Poste I - 1	530
THYM 157 48Fo	1 - 5	1750
THYM 157 48Fo	5 - 6	1400
THYM 157 48Fo	6 - 7	1400
THYM 157 48Fo	7 - POSTE	150

1:500

IS 1/2500

BT, HT sont prises à 20 mètres de part et d'autre de particulière.

	10/2015	OMEXOM
out°08)	07/10/08	ALU
	Fev.05	S.P(L&O)
	Fév.04	(L&O)
	01.12.92	LINELEC
	2/12/90	L[illegible]LEC
	DATE	Exécu

Format :

Surface :

N°

LINELEC

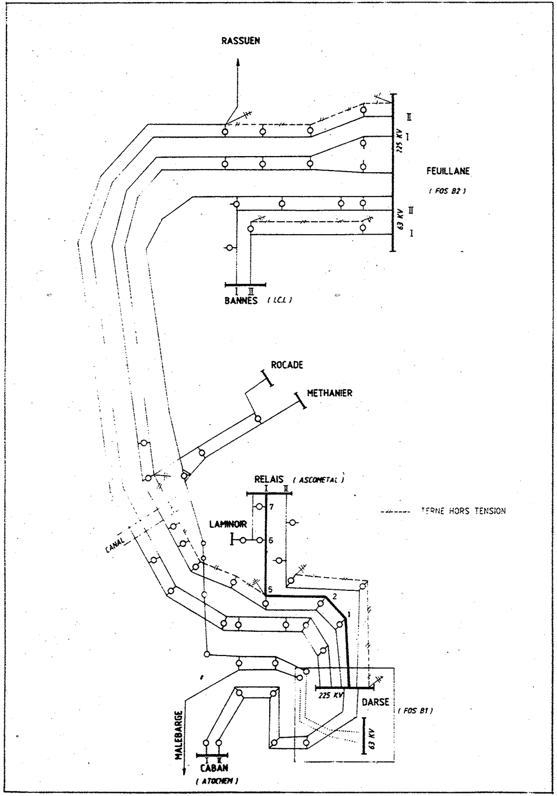
RASSUEN
225 KV
II
I
FEUILLANE
(FOS B2)
63 KV
II
I
I II
BANNES (LCL)
ROCADE
METHANIER
RELAIS (ASCOMETAL)
I II
7
LAMINOIR
6
CANAL
5
2
1
TERNE HORS TENSION
225 KV
DARSE
(FOS B1)
63 KV
MALEBARGE
I II
CABAN
(ATOCHEM)

Alignements
Communes

No du support
Type du support PORTIQU
Type de chaines 6U4X2M
Types de massif

COS

Sens de l'observation
des silhouettes

LEGENDE FIBRES OPTIQUES:

▲	Boîtier d'épissures
◔	Bouchon doublement
⬬	Enrouleur
◆	Transition isolante
K	Coffret Raccordement client (Klima)
•	THYM 157 48Fo
COS:	Câble Optique Souterrain

Plan de comparaison P.C. -

Altitude du terrain

Distances partielles

Distances entre piquets

Numero des piquets

Distances entre pylones et
distances cumulees des pylone

Altitudes des pylones

POSTE DE DARSE

DARSE - RASSUEN
DARSE - FEUILLANE II
DARSE - FEUILLANE I
DARSE - RELAIS I
DARSE - RELAIS II
TERNE HORS TENSION.

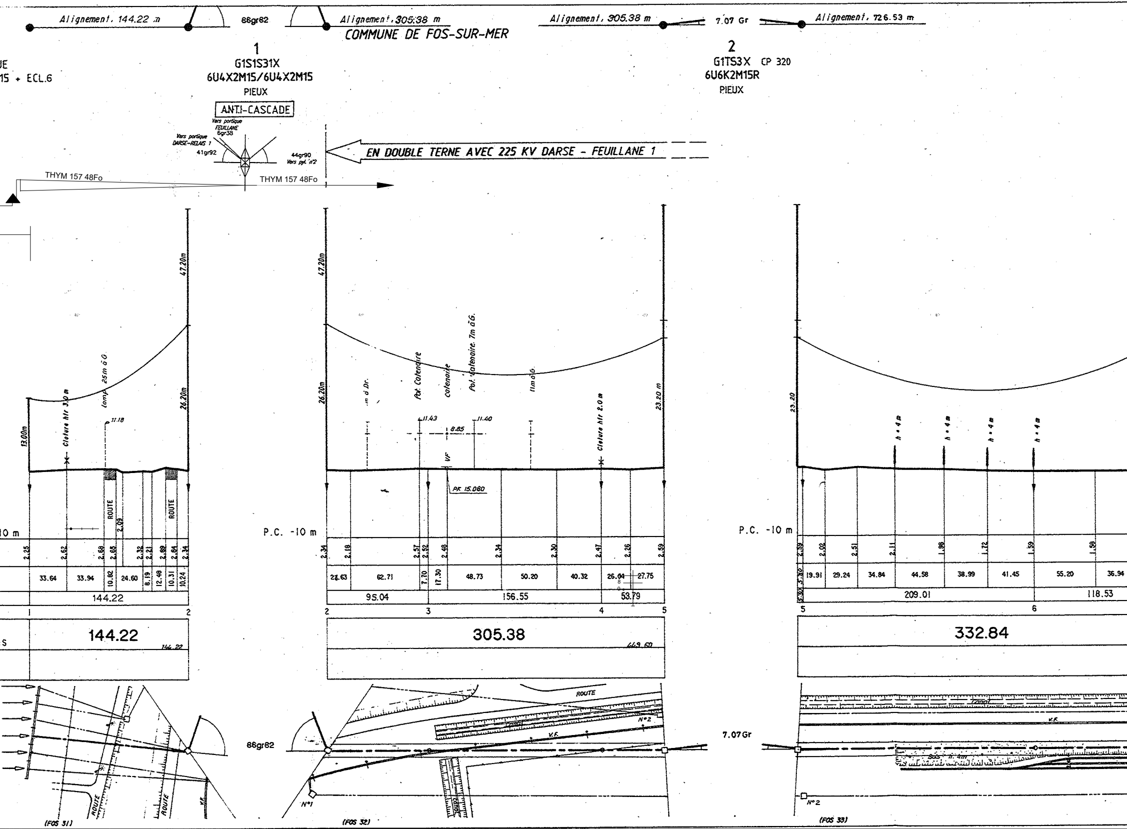
Alignement. 144.22 m
86gr82
Alignement. 305.38 m
COMMUNE DE FOS-SUR-MER
Alignement. 305.38 m
7.07 Gr
Alignement. 726.53 m
UE
15 + ECL.6
1
G1S1S31X
6U4X2M15/6U4X2M15
PIEUX
ANTI-CASCADE
Vers portique FEUILLANE 6gr38
Vers portique DARSE-RELAIS 1
41gr92
44gr90 Vers pyl. n°2
EN DOUBLE TERNE AVEC 225 KV DARSE - FEUILLANE 1
THYM 157 48Fo
THYM 157 48Fo
2
G1TS3X CP 320
6U6K2M15R
PIEUX
47.20m
26.20m
13.00m
Cloture htr 3.0 m
lamp. 25m à G
11.18
ROUTE
2.09
ROUTE
10 m
2.25
2.62
2.58
2.65
2.32
2.21
2.89
2.84
2.34
33.64
33.94
10.82
24.60
8.19
12.48
10.31
10.24
144.22
1
2
S
144.22
144.22
47.20m
26.20m
m à Dr.
Pol. Catenaire
Catenaire
Pol. Catenaire 7m à G.
lim à G.
Cloture htr 2.0 m
23.20 m
11.43
8.85
11.40
VF
PK 15.080
P.C. -10 m
2.34
2.18
2.57
2.52
2.48
2.34
2.30
2.47
2.26
2.59
21.63
62.71
7.70
17.30
48.73
50.20
40.32
26.04
27.75
95.04
156.55
53.79
2
3
4
5
305.38
449.60
23.20
h = 4 m
h = 4 m
h = 4 m
h = 4 m
P.C. -10 m
2.59
2.02
2.51
2.11
1.88
1.72
1.59
1.58
3.30
3.30
19.91
29.24
34.84
44.58
38.99
41.45
55.20
36.94
209.01
118.53
5
6
332.84
86gr82
ROUTE
Canal
N°2
V.F.
N°1
ROUTE
ROUTE
V.F.
7.07 Gr
Canal
V.F.
Bois h. 4m
N°2
(FOS 31)
(FOS 32)
(FOS 33)

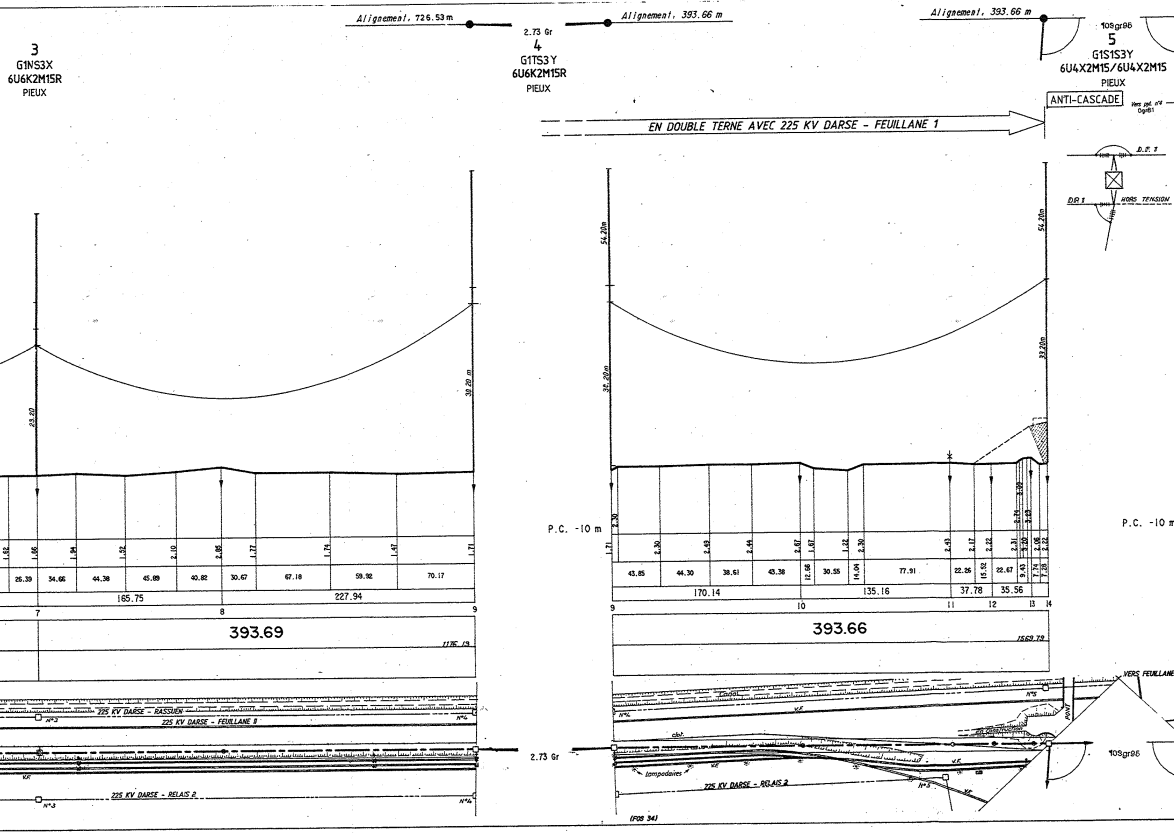
Alignement, 726.53 m
Alignement, 393.66 m
Alignement, 393.66 m
3
G1NS3X
6U6K2M15R
PIEUX
2.73 Gr
4
G1TS3Y
6U6K2M15R
PIEUX
10sgr95
5
G1S1S3Y
6U4X2M15/6U4X2M15
PIEUX
ANTI-CASCADE
Vers pyl. n°4
0gr81
EN DOUBLE TERNE AVEC 225 KV DARSE - FEUILLANE 1
D.F. 1
D.R. 1
HORS TENSION
23.20
30.20 m
54.20m
30.20m
54.20m
33.20m
P.C. -10 m
P.C. -10 m
1.62
1.66
1.94
1.52
2.10
2.85
1.77
1.74
1.47
1.71
26.39
34.66
44.38
45.89
40.82
30.67
67.18
59.92
70.17
165.75
227.94
7
8
9
393.69
1176.13
1.71
2.30
2.30
2.49
2.44
2.67
1.67
1.22
2.30
2.43
2.17
2.22
2.31
2.74
3.09
3.20
3.23
2.06
2.22
43.85
44.30
38.61
43.38
12.68
30.55
14.04
77.91
22.26
15.52
22.67
9.43
7.74
7.28
170.14
135.16
37.78
35.56
9
10
11
12
13
14
393.66
1569.79
225 KV DARSE - RASSUEN
225 KV DARSE - FEUILLANE II
N°3
N°4
V.F.
225 KV DARSE - RELAIS 2
N°3
N°4
2.73 Gr
Canal
N°5
N°4
V.F.
PONT
En construction
clot.
V.F.
V.F.
Lampadaires
225 KV DARSE - RELAIS 2
N°5
V.F.
VERS FEUILLANE
10sgr95
(FOS 34)

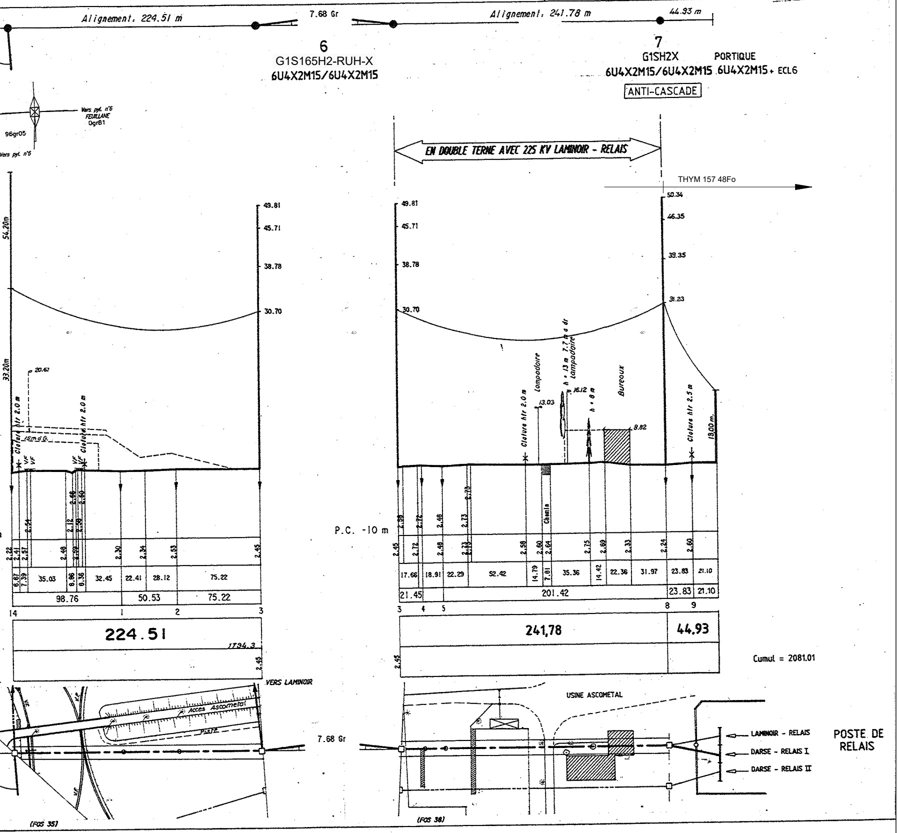
Alignement. 224.51 m
7.68 Gr
Alignement. 241.78 m
44.93 m
6
G1S165H2-RUH-X
6U4X2M15/6U4X2M15
7
G1SH2X
PORTIQUE
6U4X2M15/6U4X2M15
6U4X2M15 + ECL6
ANTI-CASCADE
Vers pyl. n°6 FEUILLANE 0gr81
96gr05
Vers pyl. n°6
EN DOUBLE TERNE AVEC 225 KV LAMINOIR - RELAIS
THYM 157 48Fo
54.20m
33.20m
49.81
45.71
38.78
30.70
50.34
46.35
39.35
31.23
20.61
Cloture htr 2.0 m
Cloture htr 2.0 m
Cloture htr 2.5 m
Lampadaire
h = 13 m 7.7 m à dr
Lampadaire
Bureaux
h = 8 m
13.03
16.12
8.82
18.00 m
Chemin
P.C. -10 m
98.76
50.53
75.22
21.45
201.42
23.83
21.10
224.51
1794.3
241,78
44.93
Cumul = 2081.01
VERS LAMINOIR
Accès Ascometal
Piste
7.68 Gr
USINE ASCOMETAL
LAMINOIR - RELAIS
DARSE - RELAIS I
DARSE - RELAIS II
POSTE DE RELAIS
(FOS 35)
(FOS 38)

TUBE N° :	DOSSIER N° :	PIECE N° :

Fvbc 2087

ELECTRICITE DE FRANCE

SERVICE NATIONAL

CENTRE REGIONAL DU TRANSPORT D'ENERGIE
ET DES TELECOMMUNICATIONS DU SUD-EST
140, Avenue VITON - B P 500 - 13401 MARSEILLE CEDEX 09

LIGNE D'ENERGIE ELECTRIQUE
A 1 CIRCUIT 225 KV

DARSE - RELAIS I

PROFIL EN LONG

DU POSTE DE DARSE AU POSTE DE RELAIS

CONDUCTEURS	CANTONS	PARAMETRE DE BASE A : 15° SV	PARAMETRE DE REPART. A : 75° SV	CABLE DE GARDE	CANTONS	PARAMETRE A : 75° SV
6 x 570 ASTER	Poste I - 1		450	THYM 157 48Fo	Poste I - 1	530
" "	1 - 5		1500	THYM 157 48Fo	1 - 5	1750
3 x "	5 - 6		1200	THYM 157 48Fo	5 - 6	1400
6 x "	6 - 7		1200	THYM 157 48Fo	6 - 7	1400
" "	7 - POSTE		100	THYM 157 48Fo	7 - POSTE	150

ECHELLES
HAUTEURS 1:500
LONGUEURS 1/2500

Les côtes d'altitudes des fils et câbles des traversées PTT, BT, HT sont prises à 20 mètres de part et d'autre de l'axe de la ligne étudiée sauf quand il y a une annotation particulière.

N° LCZ 8721 - 3	G	Mise à jour après Travaux ...	[illegible]
	F	Mise à jour après Travaux THYM 157 48Fo ...	[illegible]
	E	Report anti-cascade	[illegible]
	D	Mise à jour après contrôle visuel	[illegible]
	C	Conforme à l'exécution	[illegible]
	B	Nouvelle implantation Pylône 2	[illegible]
Date : 96-11-01	Indice	Modification	DATE

Format :
Surface :
EDF-TR

PLAN N° S-SM-DARSEL61RELAS-PL-DARSE-RELAS-G

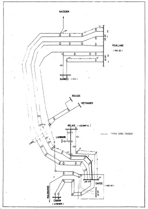

RASSUEN
FEUILLANE
BANNES (CCL)
ROCADE
METHANIER
RELAIS (ASCOMETAL)
LAMINOIR
TERNE HORS TENSION
DARSE
225 KV

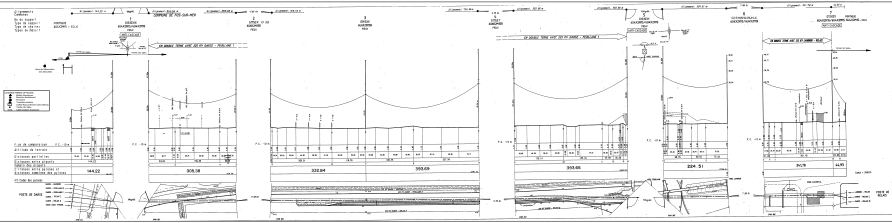

Alignements
Communes
No du support
Type du support
Type de chaines
Types de massif
PORTIQUE
6U4X2M15 + ECL.6
Alignement. 144.22 m
Alignement. 305.38 m
COMMUNE DE FOS-SUR-MER
1
G1S1S31X
6U4X2M15/6U4X2M15
PIEUX
ANTI-CASCADE
EN DOUBLE TERNE AVEC 225 KV DARSE - FEUILLANE 1
THYM 157 48Fo
CDS
Sens de l'observation des silhouettes
LEGENDE FIBRES OPTIQUES
Boîtier d'épissures
Bouchon doublement
Enrouleur
Transition isolante
Coffret Raccordement client (Kline)
THYM 157 48Fo
CDS Câble Optique Souterrain
2
G1TS3X
6U6X2M15R
PIEUX
3
G1N3X
6U6X2M15R
4
G1TS3Y
6U6X2M15R
PIEUX
5
G1S1S3Y
6U4X2M15/6U4X2M15
PIEUX
ANTI-CASCADE
6
G1S165H2-RUH-X
6U4X2M15/6U4X2M15
7
G1SH2X
6U4X2M15/6U4X2M15 + ECL.6
PORTIQUE
ANTI-CASCADE
EN DOUBLE TERNE AVEC 225 KV LAMINOIR - RELAIS
Plan de comparaison P.C. -10 m
Altitude du terrain
Distances partielles
Distances entre piquets
Numero des piquets
Distances entre pylones et distances cumulees des pylones
Altitudes des pylones
144.22
305.38
332.84
393.69
393.66
224.51
241.78
44.93
POSTE DE DARSE
DARSE - RASSUEN
DARSE - FEUILLANE II
DARSE - FEUILLANE I
DARSE - RELAIS I
DARSE - RELAIS II
TERNE HORS TENSION
POSTE DE RELAIS
LAMINOIR - RELAIS
DARSE - RELAIS I
DARSE - RELAIS II