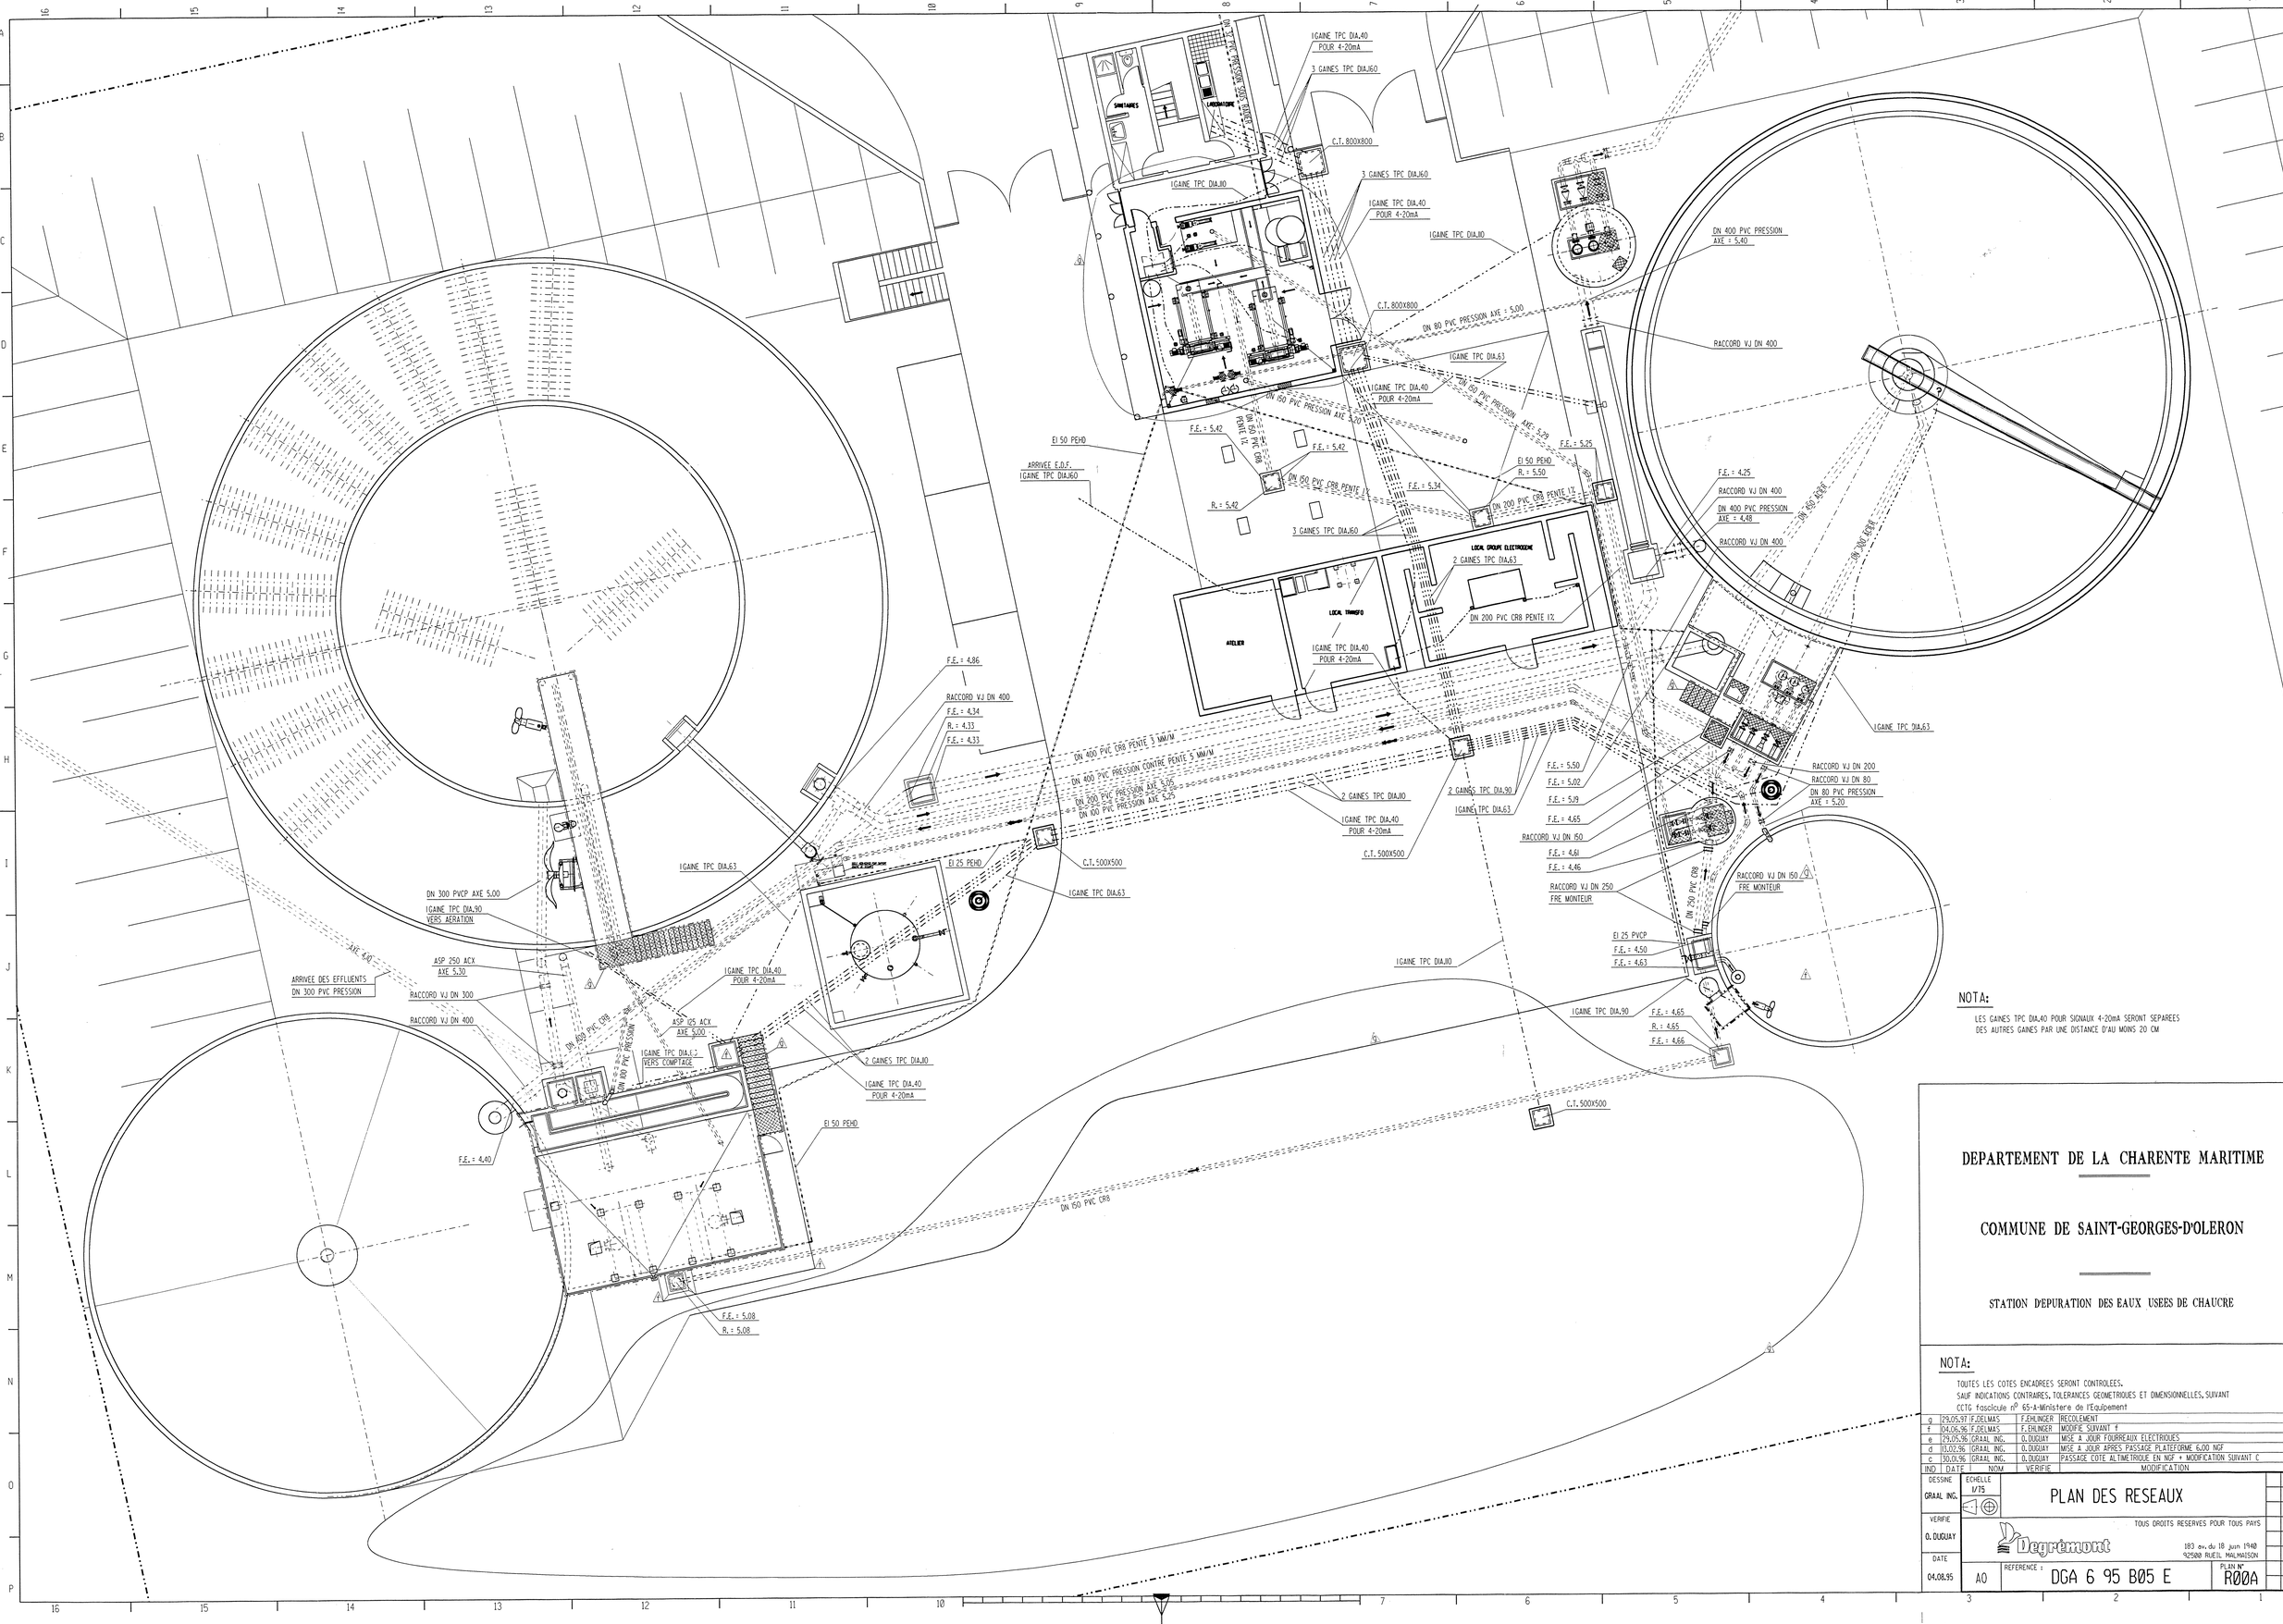

NOTA:

LES GAINES TPC DIA.40 POUR SIGNAUX 4-20mA SERONT SEPAREES DES AUTRES GAINES PAR UNE DISTANCE D'AU MOINS 20 CM

DEPARTEMENT DE LA CHARENTE MARITIME

COMMUNE DE SAINT-GEORGES-D'OLERON

STATION D'EPURATION DES EAUX USEES DE CHAUCRE

NOTA:

TOUTES LES COTES ENCADREES SERONT CONTROLEES.
SAUF INDICATIONS CONTRAIRES, TOLERANCES GEOMETRIQUES ET DIMENSIONNELLES, SUIVANT CCTG fascicule n° 65-A-Ministere de l'Equipement

IND	DATE	NOM	VERIFIE	MODIFICATION
g	29.05.97	F.DELMAS	F.EHLINGER	RECOLEMENT
f	04.06.96	F.DELMAS	F.EHLINGER	MODIFIE SUIVANT f
e	29.05.96	GRAAL ING.	O.DUGUAY	MISE A JOUR FOURREAUX ELECTRIQUES
d	13.02.96	GRAAL ING.	O.DUGUAY	MISE A JOUR APRES PASSAGE PLATEFORME 6.00 NGF
c	30.01.96	GRAAL ING.	O.DUGUAY	PASSAGE COTE ALTIMETRIQUE EN NGF + MODIFICATION SUIVANT C

DESSINE GRAAL ING.	ECHELLE 1/75	PLAN DES RESEAUX
VERIFIE O. DUGUAY		TOUS DROITS RESERVES POUR TOUS PAYS Degrémont 183 av. du 18 juin 1940 92500 RUEIL MALMAISON
DATE 04.08.95	A0	REFERENCE : DGA 6 95 B05 E — PLAN N° R00A

9