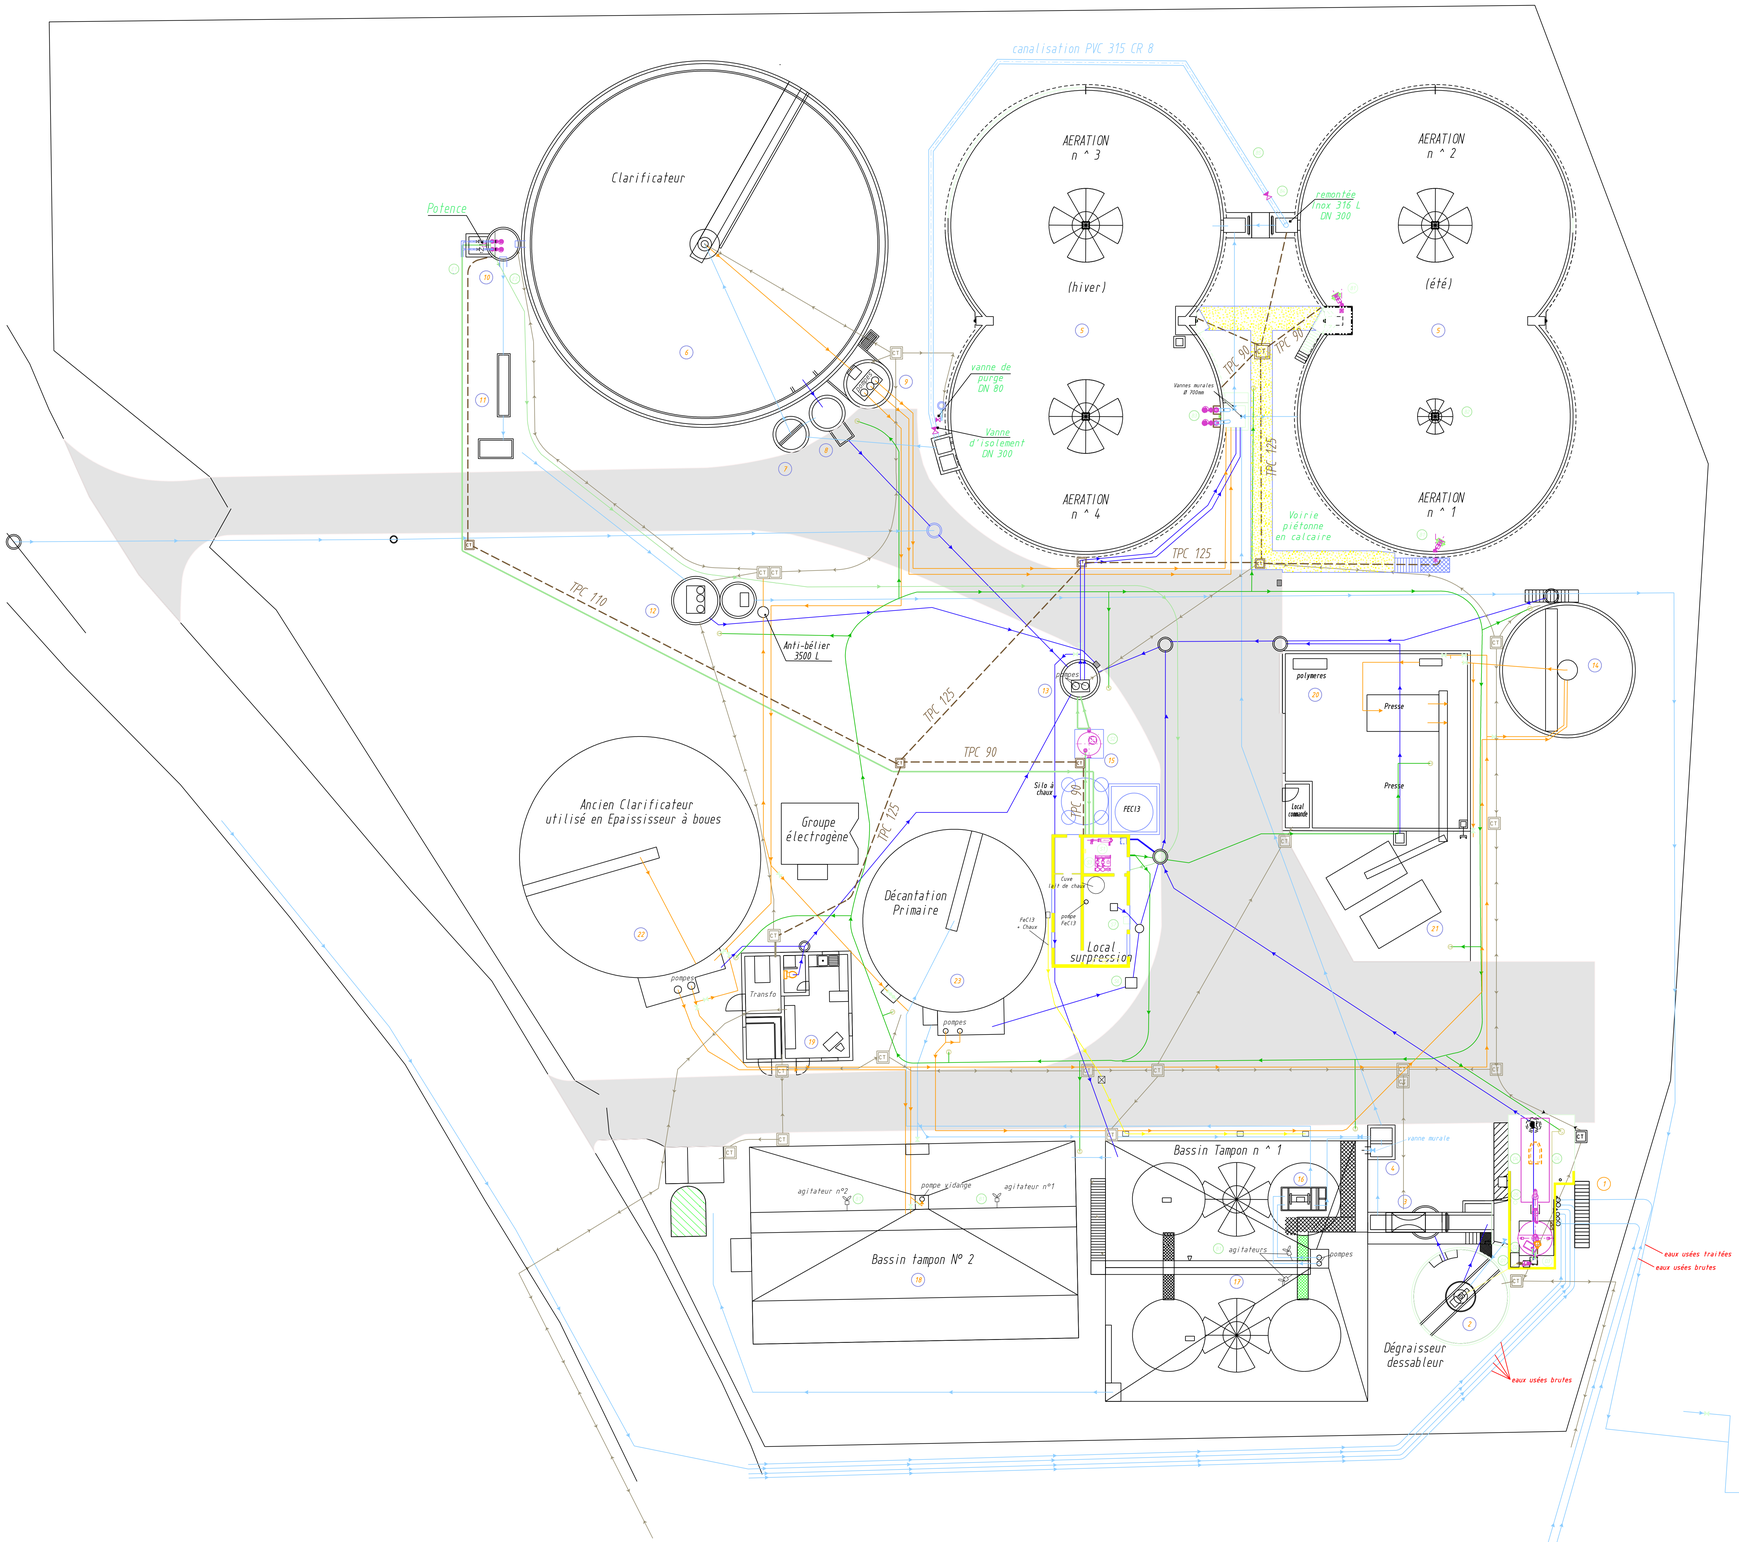

légende

- réseau des Eaux usées
- réseau des Eaux de collature
- réseau des boues
- Réseau Eau industrielle surpressée
- Réseau Eau industrielle
- réseau électrique BT
- réseau existant
- réseau à créer
- ouvrages existants
- ouvrages à créer

1. dégrilleur automatique
2. Dégraisseur Dessableur
3. Stockage graisses - dalle béton
4. regard de répartition
5. Bassins d'aération n ^ 1-2-3-4
6. Clarificateur secondaire
7. Dégazeur
8. stockage flottants
9. Puits à boues
10. Puits eaux industrielles
11. Canal débitmétrique eaux épurées
12. Refoulement Eaux épurées
13. Relèvement interne
14. Epaississeur à boues physico-chimique
15. dalle béton pour silos
16. Régulateur des débits
17. Bassin tampon n °1
18. Stockage de boues liquides
19. Local technique
20. Atelier de déshydratation
21. Aire de chargement des boues
22. Epaississeur à boues biologiques
23. Décantation primaire

- agitateur
- turbine existante à positionner en secours
- pompes de recirculation des liqueurs mixtes
- vanne de by-pass
- by-pass des bassins 3 et 4
- canalisation à changer
- pompe à sables avec sa vanne d'isolement
- laveur de sables Hubert Rotamat RoSF4-2
- rails de fixation pour la benne à sables
- descente à supprimer
- canalisation Eau industrielle PVC 125
- ancienne canalisation
- filtre AMIAD
- cuve 5 m3 ALLIBERT dia 1,60 m h 2,50 m
- surpresseurs LOWARA
- regard de collatures existant

DEPARTEMENT DE LA CHARENTE MARITIME

SYNDICAT DES EAUX DE LA CHARENTE MARITIME



Travaux d'aménagement de la STEP de St Denis d'Oléron

RECOLEMENT

--	15/11/07	JEAN	FRESSIGNE	MODIFICATION EFFECTUEES PAR CER
RE	30/08/06	PONTHUS	PARTOLEAU	Récolement

ECHELLE: 1 150

STATUT

PLAN GENERAL

TOUS DROITS RESERVES POUR TOUS PAYS

COMPAGNIE D'EQUIPEMENT DE SAINTONGE
L'AVENUE DE VALOMBRE
17 ZOI ROYAN CEDEX
TEL:05.46.39.70.30
FAX:05.46.39.22.87

A0

CODIFICATIONS : 5839 E IMP 001

00