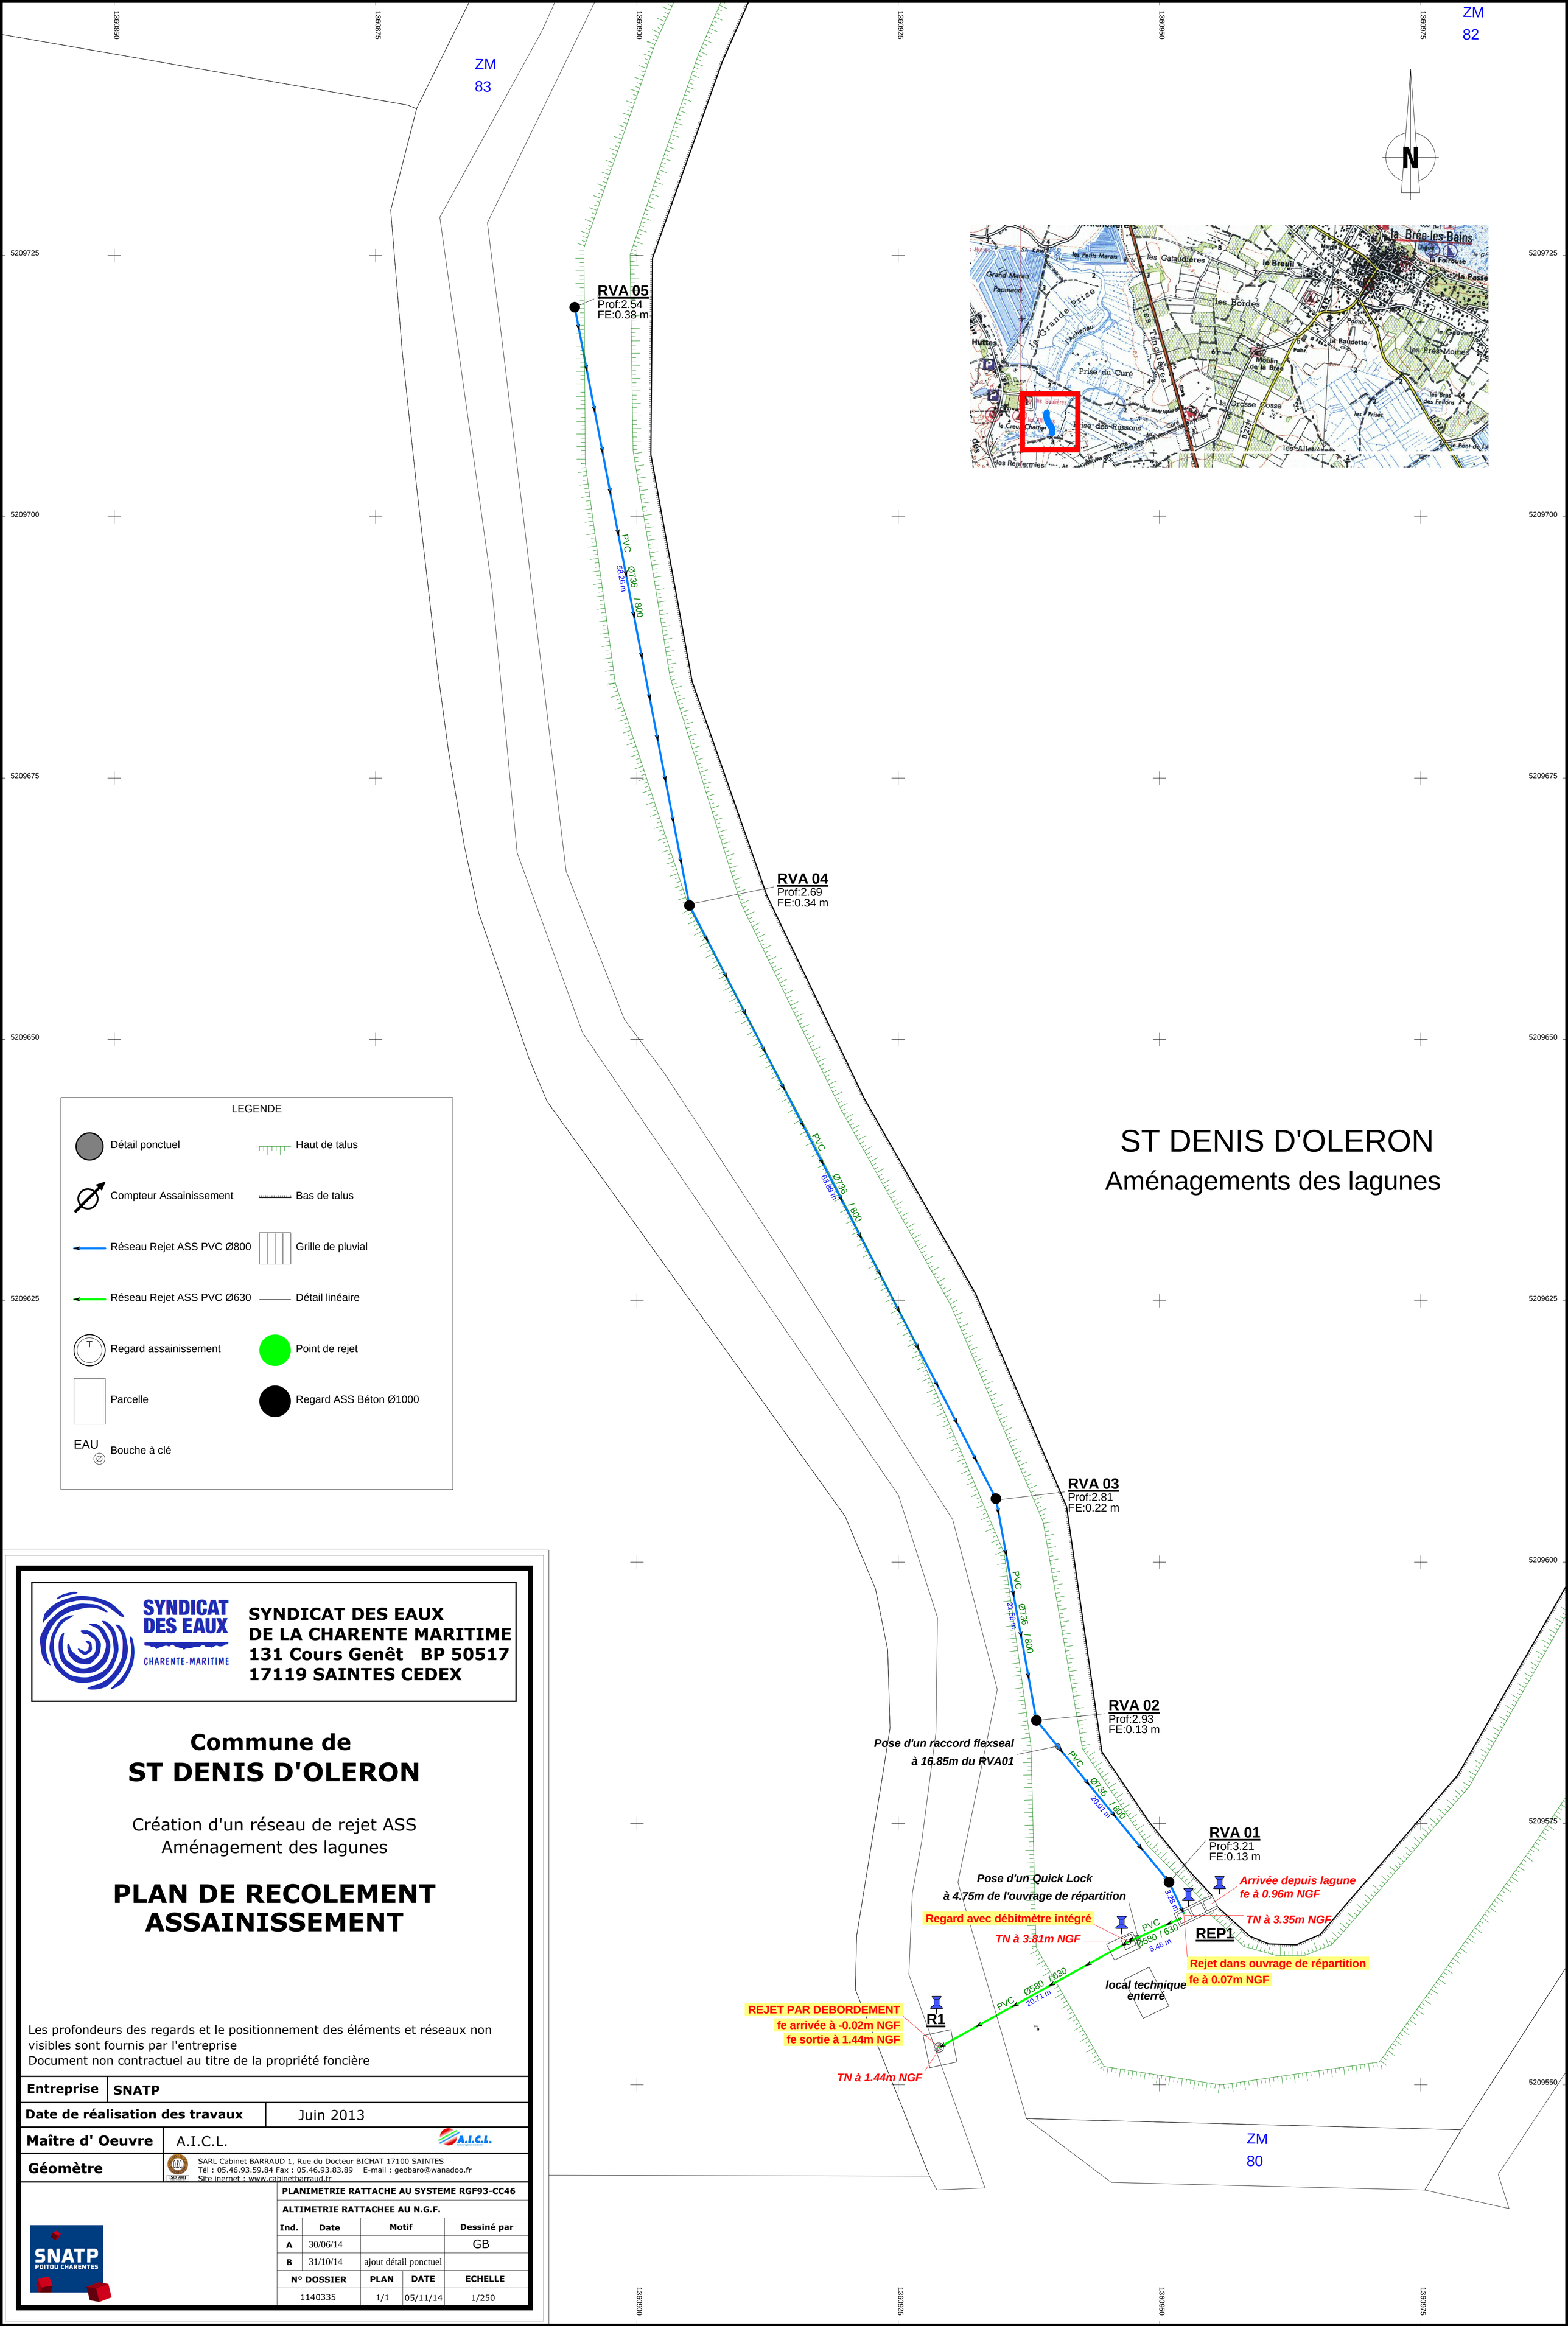

ST DENIS D'OLERON

Aménagements des lagunes

LEGENDE

- Détail ponctuel
- Compteur Assainissement
- Réseau Rejet ASS PVC Ø800
- Réseau Rejet ASS PVC Ø630
- Regard assainissement
- Parcelle
- EAU Bouche à clé
- Haut de talus
- Bas de talus
- Grille de pluvial
- Détail linéaire
- Point de rejet
- Regard ASS Béton Ø1000

SYNDICAT DES EAUX DE LA CHARENTE MARITIME
131 Cours Genêt BP 50517
17119 SAINTES CEDEX

Commune de
ST DENIS D'OLERON

Création d'un réseau de rejet ASS
Aménagement des lagunes

PLAN DE RECOLEMENT ASSAINISSEMENT

Les profondeurs des regards et le positionnement des éléments et réseaux non visibles sont fournis par l'entreprise
Document non contractuel au titre de la propriété foncière

Entreprise	**SNATP**
Date de réalisation des travaux	Juin 2013
Maître d' Oeuvre	A.I.C.L.
Géomètre	SARL Cabinet BARRAUD 1, Rue du Docteur BICHAT 17100 SAINTES Tél : 05.46.93.59.84 Fax : 05.46.93.83.89 E-mail : geobaro@wanadoo.fr Site internet : www.cabinetbarraud.fr

PLANIMETRIE RATTACHE AU SYSTEME RGF93-CC46

ALTIMETRIE RATTACHEE AU N.G.F.

Ind.	Date	Motif	Dessiné par
A	30/06/14		GB
B	31/10/14	ajout détail ponctuel	

N° DOSSIER	PLAN	DATE	ECHELLE
1140335	1/1	05/11/14	1/250