SYNDICAT DES EAUX
CHARENTE-MARITIME

SYNDICAT DES EAUX
DE LA CHARENTE MARITIME
131 Cours Genêt BP 50517
17119 SAINTES CEDEX

Commune de
ST DENIS D'OLERON

Création du réseau de rejet
Aménagement du lagunage

PLAN DE RECOLEMENT ASSAINISSEMENT

Les profondeurs des regards et le positionnement des éléments et réseaux non visibles sont fournis par l'entreprise
Document non contractuel au titre de la propriété foncière

Entreprise	**ROBINET**
Date de réalisation des travaux	2014-2015
Maître d'oeuvre	A.I.C.L.
Géomètre	AGT — SELARL BARRAUD-GUILLEMET 1, Rue du Docteur BICHAT 17100 SAINTES Tél : 05.46.93.59.84 Fax : 05.46.93.83.89 E-mail : contact@agt-geometre.com Site internet : www.agt-geometre.com

ROBINET

PLANIMETRIE RATTACHE AU SYSTEME RGF93-CC46
ALTIMETRIE RATTACHEE AU N.G.F.

Ind.	Date	Motif	Dessiné par
A			I.S.
B			

N° DOSSIER	PLAN	DATE	ECHELLE
1160748	2/2	23/08/16	1/500

ST DENIS D'OLERON
Lagunage

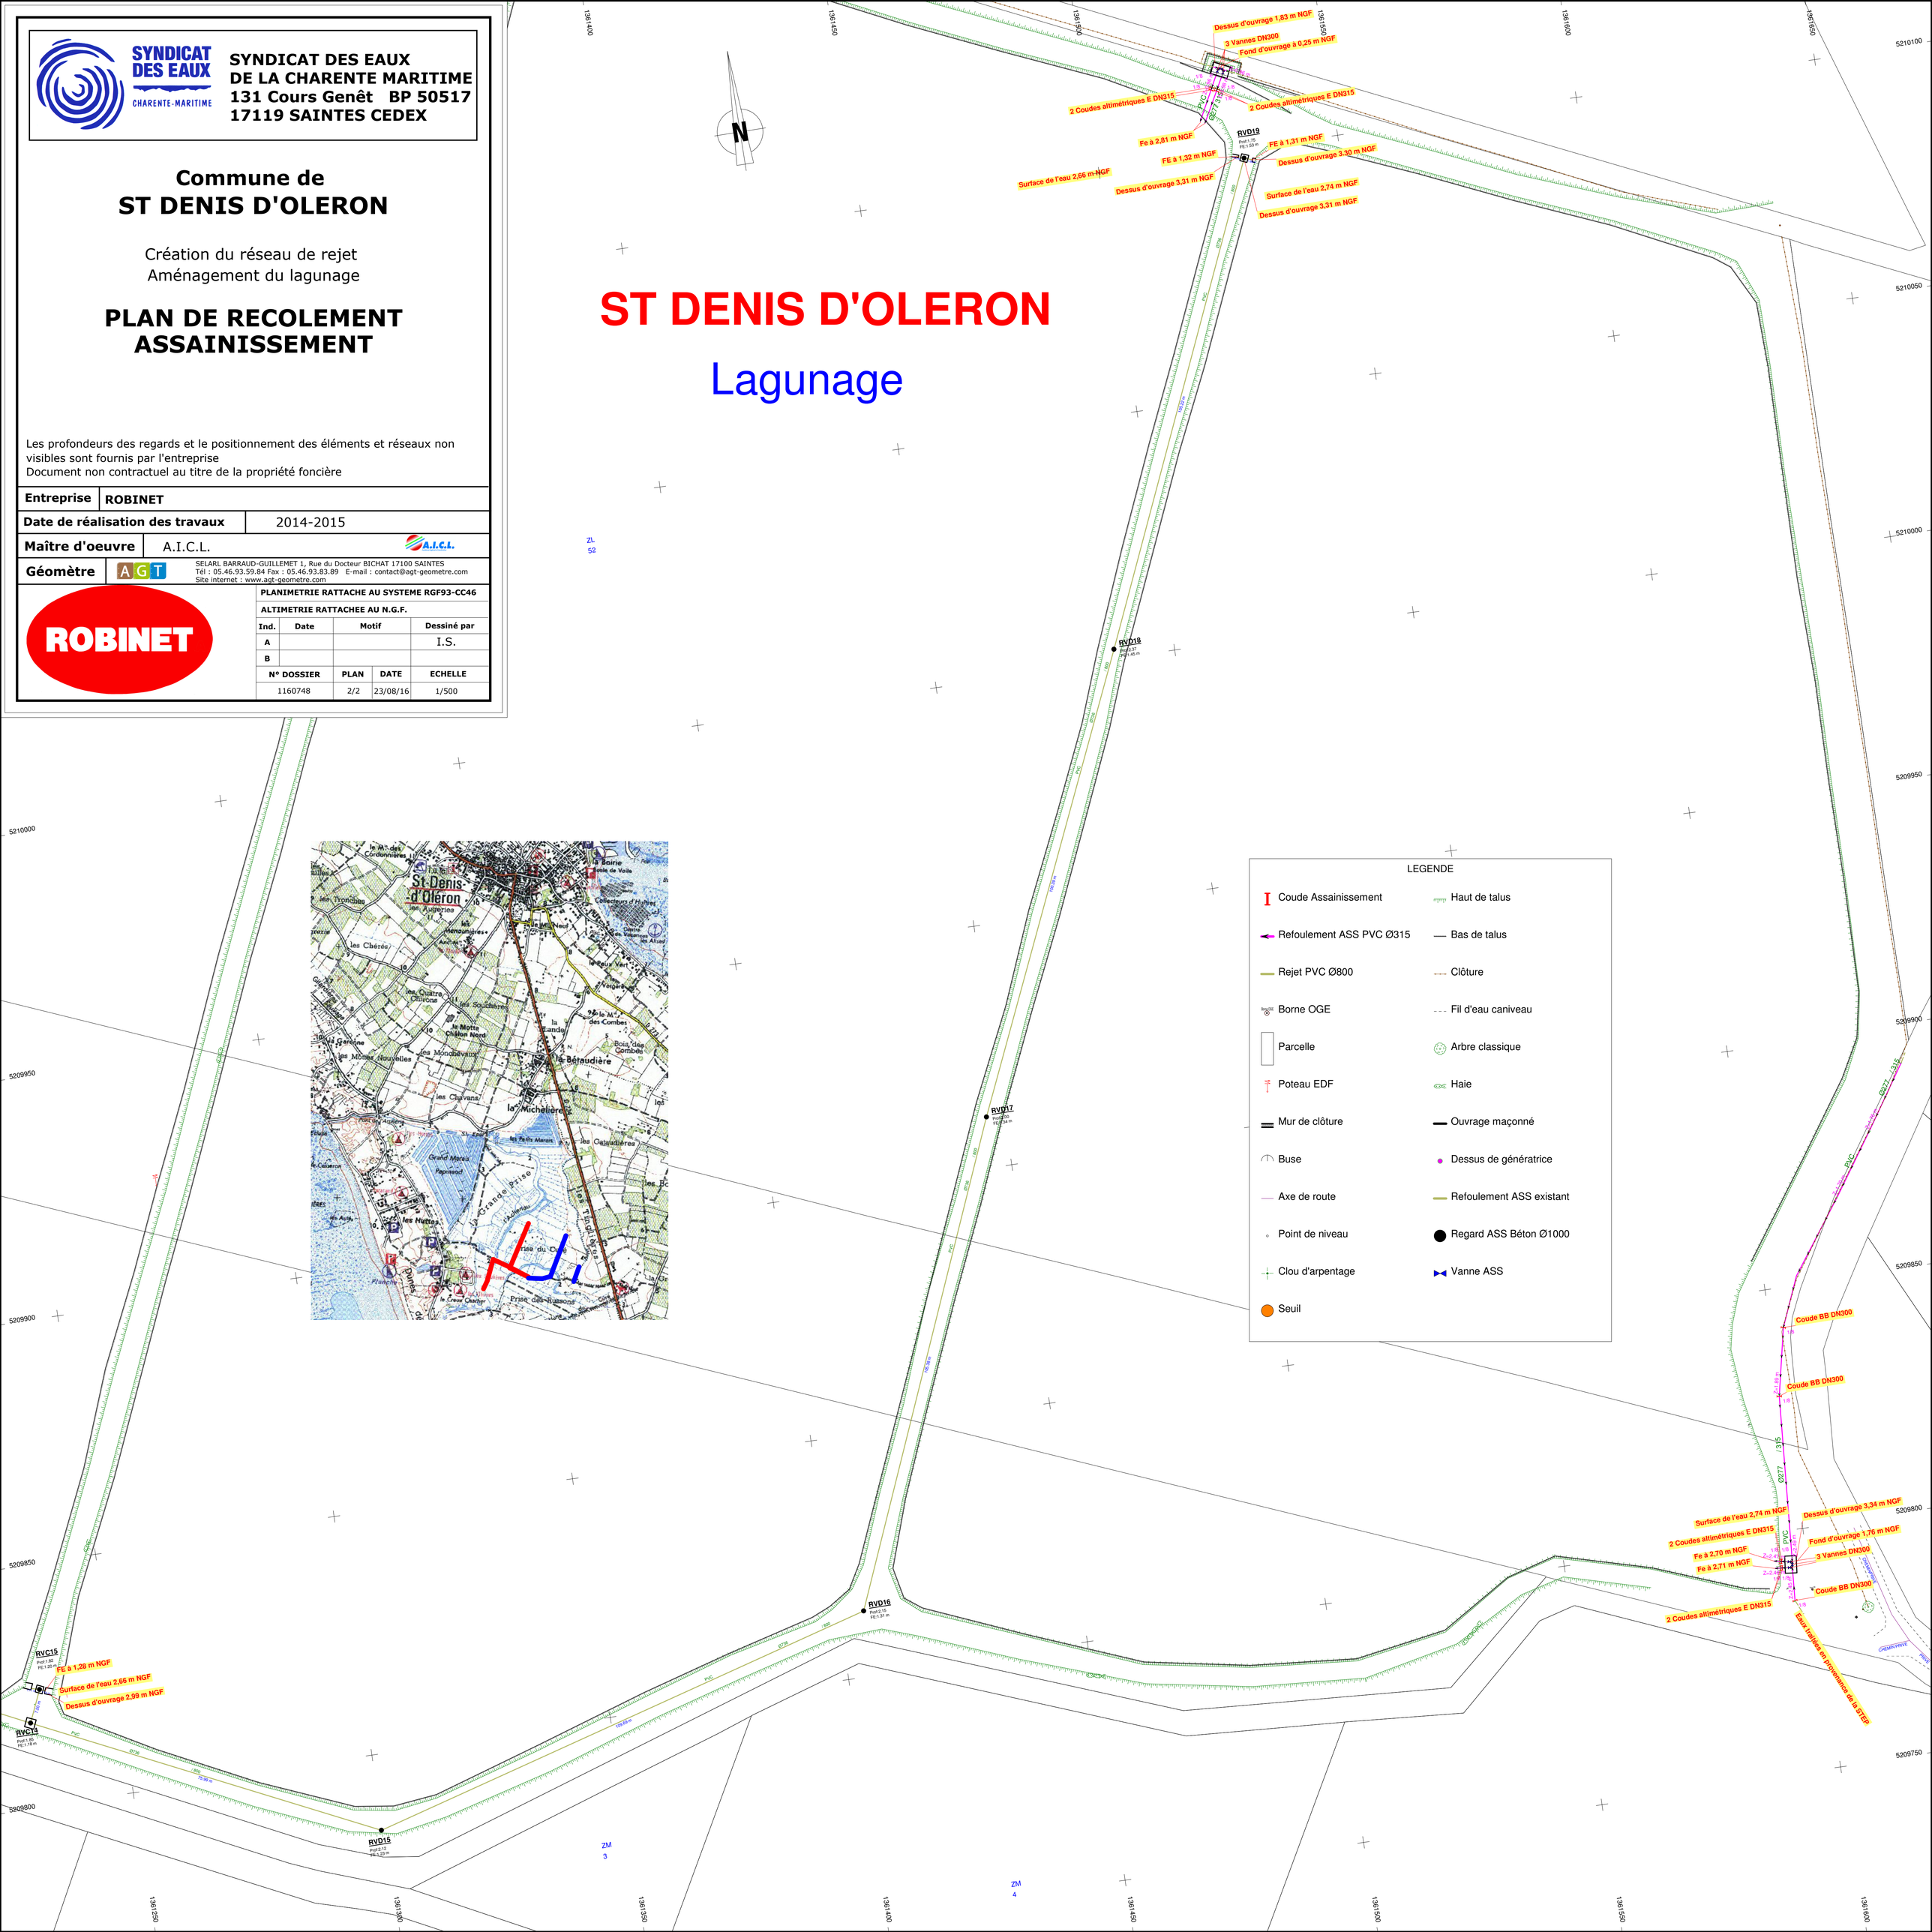

SYNDICAT DES EAUX
CHARENTE-MARITIME

SYNDICAT DES EAUX
DE LA CHARENTE MARITIME
131 Cours Genêt BP 50517
17119 SAINTES CEDEX

Commune de
ST DENIS D'OLERON

Création du réseau de rejet
Aménagement du lagunage

PLAN DE RECOLEMENT ASSAINISSEMENT

Les profondeurs des regards et le positionnement des éléments et réseaux non visibles sont fournis par l'entreprise
Document non contractuel au titre de la propriété foncière

Entreprise	**ROBINET**
Date de réalisation des travaux	2014-2015
Maître d'oeuvre	A.I.C.L.
Géomètre	AGT — SELARL BARRAUD-GUILLEMET 1, Rue du Docteur BICHAT 17100 SAINTES Tél : 05.46.93.59.84 Fax : 05.46.93.83.89 E-mail : contact@agt-geometre.com Site internet : www.agt-geometre.com

ROBINET

PLANIMETRIE RATTACHE AU SYSTEME RGF93-CC46
ALTIMETRIE RATTACHEE AU N.G.F.

Ind.	Date	Motif	Dessiné par
A			I.S.
B			

N° DOSSIER	PLAN	DATE	ECHELLE
1160748	1/2	23/08/16	1/500

ST DENIS D'OLERON
Lagunage

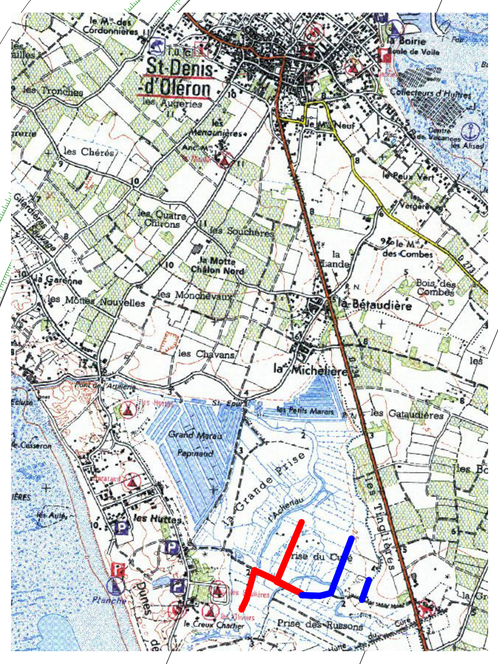

N

Dessus d'ouvrage 2,80 m NGF
RVB14
Surface de l'eau 2,27 m NGF
Dessus d'ouvrage 2,60 m NGF
FE à 1,22 m NGF
FE à 1, 26 m NGF
Dessus d'ouvrage 2,84 m NGF
Surface de l'eau 2,56 m NGF
FE départ à 1,48 m NGF
RVB13
RVB12
RVB11
RVA7
Dessus d'ouvrage 2,87 m NGF
Surface de l'eau 2,27 m NGF
FE à 1,13 m NGF
Dessus d'ouvrage 2,88 m NGF
RVA8
Dessus d'ouvrage 2,91 m NGF
FE à 1,20 m NGF
Dessus d'ouvrage 3,16 m NGF
Surface de l'eau 2,27 m NGF
Surface de l'eau 2,56 m NGF
RVB10
RVC12
RVC11
RVB9
Surface de l'eau 2,20 m NGF
RVC13
Dessus d'ouvrage 3,01 m NGF
Dessus d'ouvrage 3,01 m NGF
FE à 1,27 m NGF
RVC15
FE à 1,28 m NGF
Surface de l'eau 2,66 m NGF
Dessus d'ouvrage 2,99 m NGF
Dessus d'ouvrage 3.01 m NGF
RVC14
RVA6
RV A05 : FE à 0,38 m NGF
PVC Ø800

ZM 1
ZM 2
ZM 21
ZM 20
ZM 82
ZM 81
ZM 19

LEGENDE

- Réseau Eau Usée existant
- Point (station)
- Rejet PVC Ø800
- Haut de talus
- Regard assainissement
- Bas de talus
- Parcelle
- Clôture
- Poteau EDF
- Haie
- Point de niveau
- Ouvrage maçonné
- Clou d'arpentage
- Regard ASS Béton Ø1000

1361000 1361050 1361100 1361150 1361200 1361250
5210100 5210050 5210000 5209950 5209900 5209850 5209800 5209750